


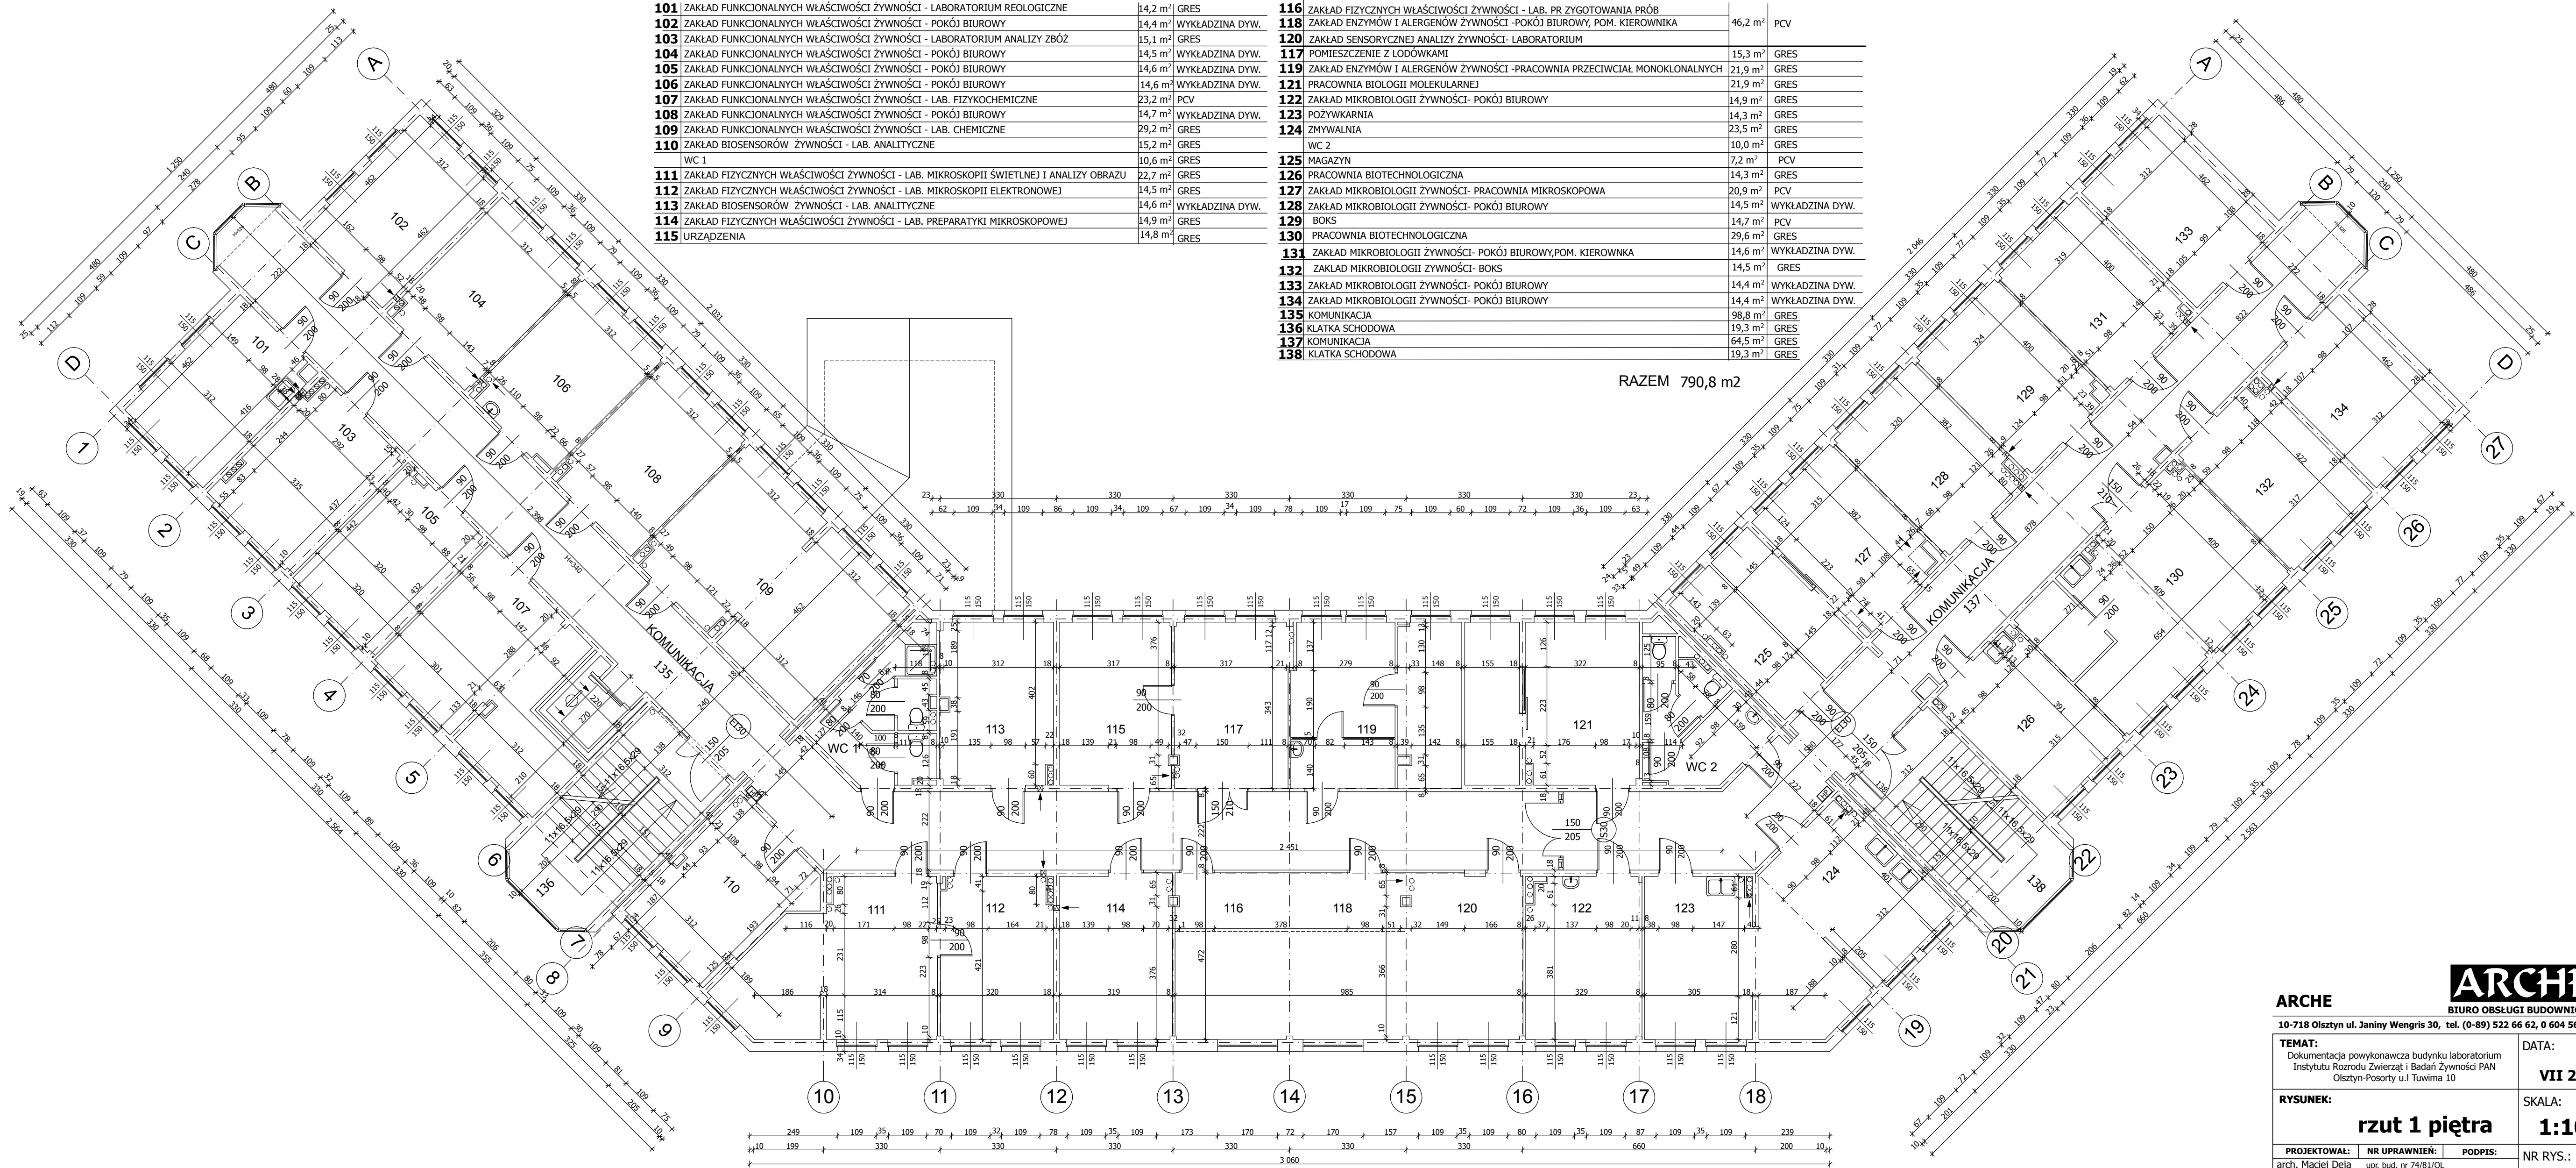

101	ZAKŁAD FUNKCJONALNYCH WŁAŚCIWOŚCI ŻYWNOSCI - LABORATORIUM REOLOGICZNE	14,2 m ²	GRES
102	ZAKŁAD FUNKCJONALNYCH WŁAŚCIWOŚCI ŻYWNOSCI - POKÓJ BIUROWY	14,4 m ²	WYKLADZINA DYW.
103	ZAKŁAD FUNKCJONALNYCH WŁAŚCIWOŚCI ŻYWNOSCI - LABORATORIUM ANALIZY ZBÓŻ	15,1 m ²	GRES
104	ZAKŁAD FUNKCJONALNYCH WŁAŚCIWOŚCI ŻYWNOSCI - POKÓJ BIUROWY	14,5 m ²	WYKLADZINA DYW.
105	ZAKŁAD FUNKCJONALNYCH WŁAŚCIWOŚCI ŻYWNOSCI - POKÓJ BIUROWY	14,6 m ²	WYKLADZINA DYW.
106	ZAKŁAD FUNKCJONALNYCH WŁAŚCIWOŚCI ŻYWNOSCI - POKÓJ BIUROWY	14,6 m ²	WYKLADZINA DYW.
107	ZAKŁAD FUNKCJONALNYCH WŁAŚCIWOŚCI ŻYWNOSCI - LAB. FIZYKOCHIMICZNE	23,2 m ²	PCV
108	ZAKŁAD FUNKCJONALNYCH WŁAŚCIWOŚCI ŻYWNOSCI - POKÓJ BIUROWY	14,7 m ²	WYKLADZINA DYW.
109	ZAKŁAD FUNKCJONALNYCH WŁAŚCIWOŚCI ŻYWNOSCI - LAB. CHEMICZNE	29,2 m ²	GRES
110	ZAKŁAD BIOSENSORÓW ŻYWNOSCI - LAB. ANALITYCZNE	15,2 m ²	GRES
	WC 1	10,6 m ²	GRES
111	ZAKŁAD FIZYCZNYCH WŁAŚCIWOŚCI ŻYWNOSCI - LAB. MIKROSKOPII ŚWIETLNEJ I ANALIZY OBRAZU	22,7 m ²	GRES
112	ZAKŁAD FIZYCZNYCH WŁAŚCIWOŚCI ŻYWNOSCI - LAB. MIKROSKOPII ELEKTRONOWEJ	14,5 m ²	GRES
113	ZAKŁAD BIOSENSORÓW ŻYWNOSCI - LAB. ANALITYCZNE	14,6 m ²	WYKLADZINA DYW.
114	ZAKŁAD FIZYCZNYCH WŁAŚCIWOŚCI ŻYWNOSCI - LAB. PREPARATYKI MIKROSKOPOWEJ	14,9 m ²	GRES
115	URZĄDZENIA	14,8 m ²	GRES

116	ZAKŁAD FIZYCZNYCH WŁAŚCIWOŚCI ŻYWNOSCI - LAB. PR. ZYGOTOWANIA PRÓB	46,2 m ²	PCV
118	ZAKŁAD ENZYMÓW I ALERGENÓW ŻYWNOSCI - POKÓJ BIUROWY, POM. KIEROWNIKA		
120	ZAKŁAD SENSORYCZNEJ ANALIZY ŻYWNOSCI - LABORATORIUM		
117	POMIESZCZENIE Z LODÓWKAMI	15,3 m ²	GRES
119	ZAKŁAD ENZYMÓW I ALERGENÓW ŻYWNOSCI -PRACOWNIA PRZECIWCIAŁ MONOKLONALNYCH	21,9 m ²	GRES
121	PRACOWNIA BIOLOGII MOLEKULARNEJ	21,9 m ²	GRES
122	ZAKŁAD MIKROBIOLOGII ŻYWNOSCI - POKÓJ BIUROWY	14,9 m ²	GRES
123	POŻYWKARNIA	14,3 m ²	GRES
124	ZMYWALNIA	23,5 m ²	GRES
	WC 2	10,0 m ²	GRES
125	MAGAZYN	7,2 m ²	PCV
126	PRACOWNIA BIOTECHNOLOGICZNA	14,3 m ²	GRES
127	ZAKŁAD MIKROBIOLOGII ŻYWNOSCI - PRACOWNIA MIKROSKOPOWA	20,9 m ²	PCV
128	ZAKŁAD MIKROBIOLOGII ŻYWNOSCI - POKÓJ BIUROWY	14,5 m ²	WYKLADZINA DYW.
129	BOKS	14,7 m ²	PCV
130	PRACOWNIA BIOTECHNOLOGICZNA	29,6 m ²	GRES
131	ZAKŁAD MIKROBIOLOGII ŻYWNOSCI - POKÓJ BIUROWY,POM. KIEROWNKA	14,6 m ²	WYKLADZINA DYW.
132	ZAKŁAD MIKROBIOLOGII ŻYWNOSCI - BOKS	14,5 m ²	GRES
133	ZAKŁAD MIKROBIOLOGII ŻYWNOSCI - POKÓJ BIUROWY	14,4 m ²	WYKLADZINA DYW.
134	ZAKŁAD MIKROBIOLOGII ŻYWNOSCI - POKÓJ BIUROWY	14,4 m ²	WYKLADZINA DYW.
135	KOMUNIKACJA	98,8 m ²	GRES
136	KLATKA SCHODOWA	19,3 m ²	GRES
137	KOMUNIKACJA	64,5 m ²	GRES
138	KLATKA SCHODOWA	19,3 m ²	GRES

RAZEM 790,8 m2

ARCHE

BIURO OBSŁUGI BUDOWNICTWA

10-718 Olsztyn ul. Janiny Wengris 30, tel. (0-89) 522 66 62, 0 604 560 516

TEMAT: Dokumentacja powykonawcza budynku laboratorium Instytutu Rozrodu Zwierząt i Badań Żywności PAN Olsztyn-Posorty u.l. Tuwima 10		DATA: VII 2010
RYSUNEK: rzut 1 piętra		SKALA: 1:100
PROJEKTOWAŁ: arch. Maciej Deja	NR UPRAWNIENI: upr. bud. nr 74/81/OL	PODPIS: NR RYS.: 3