


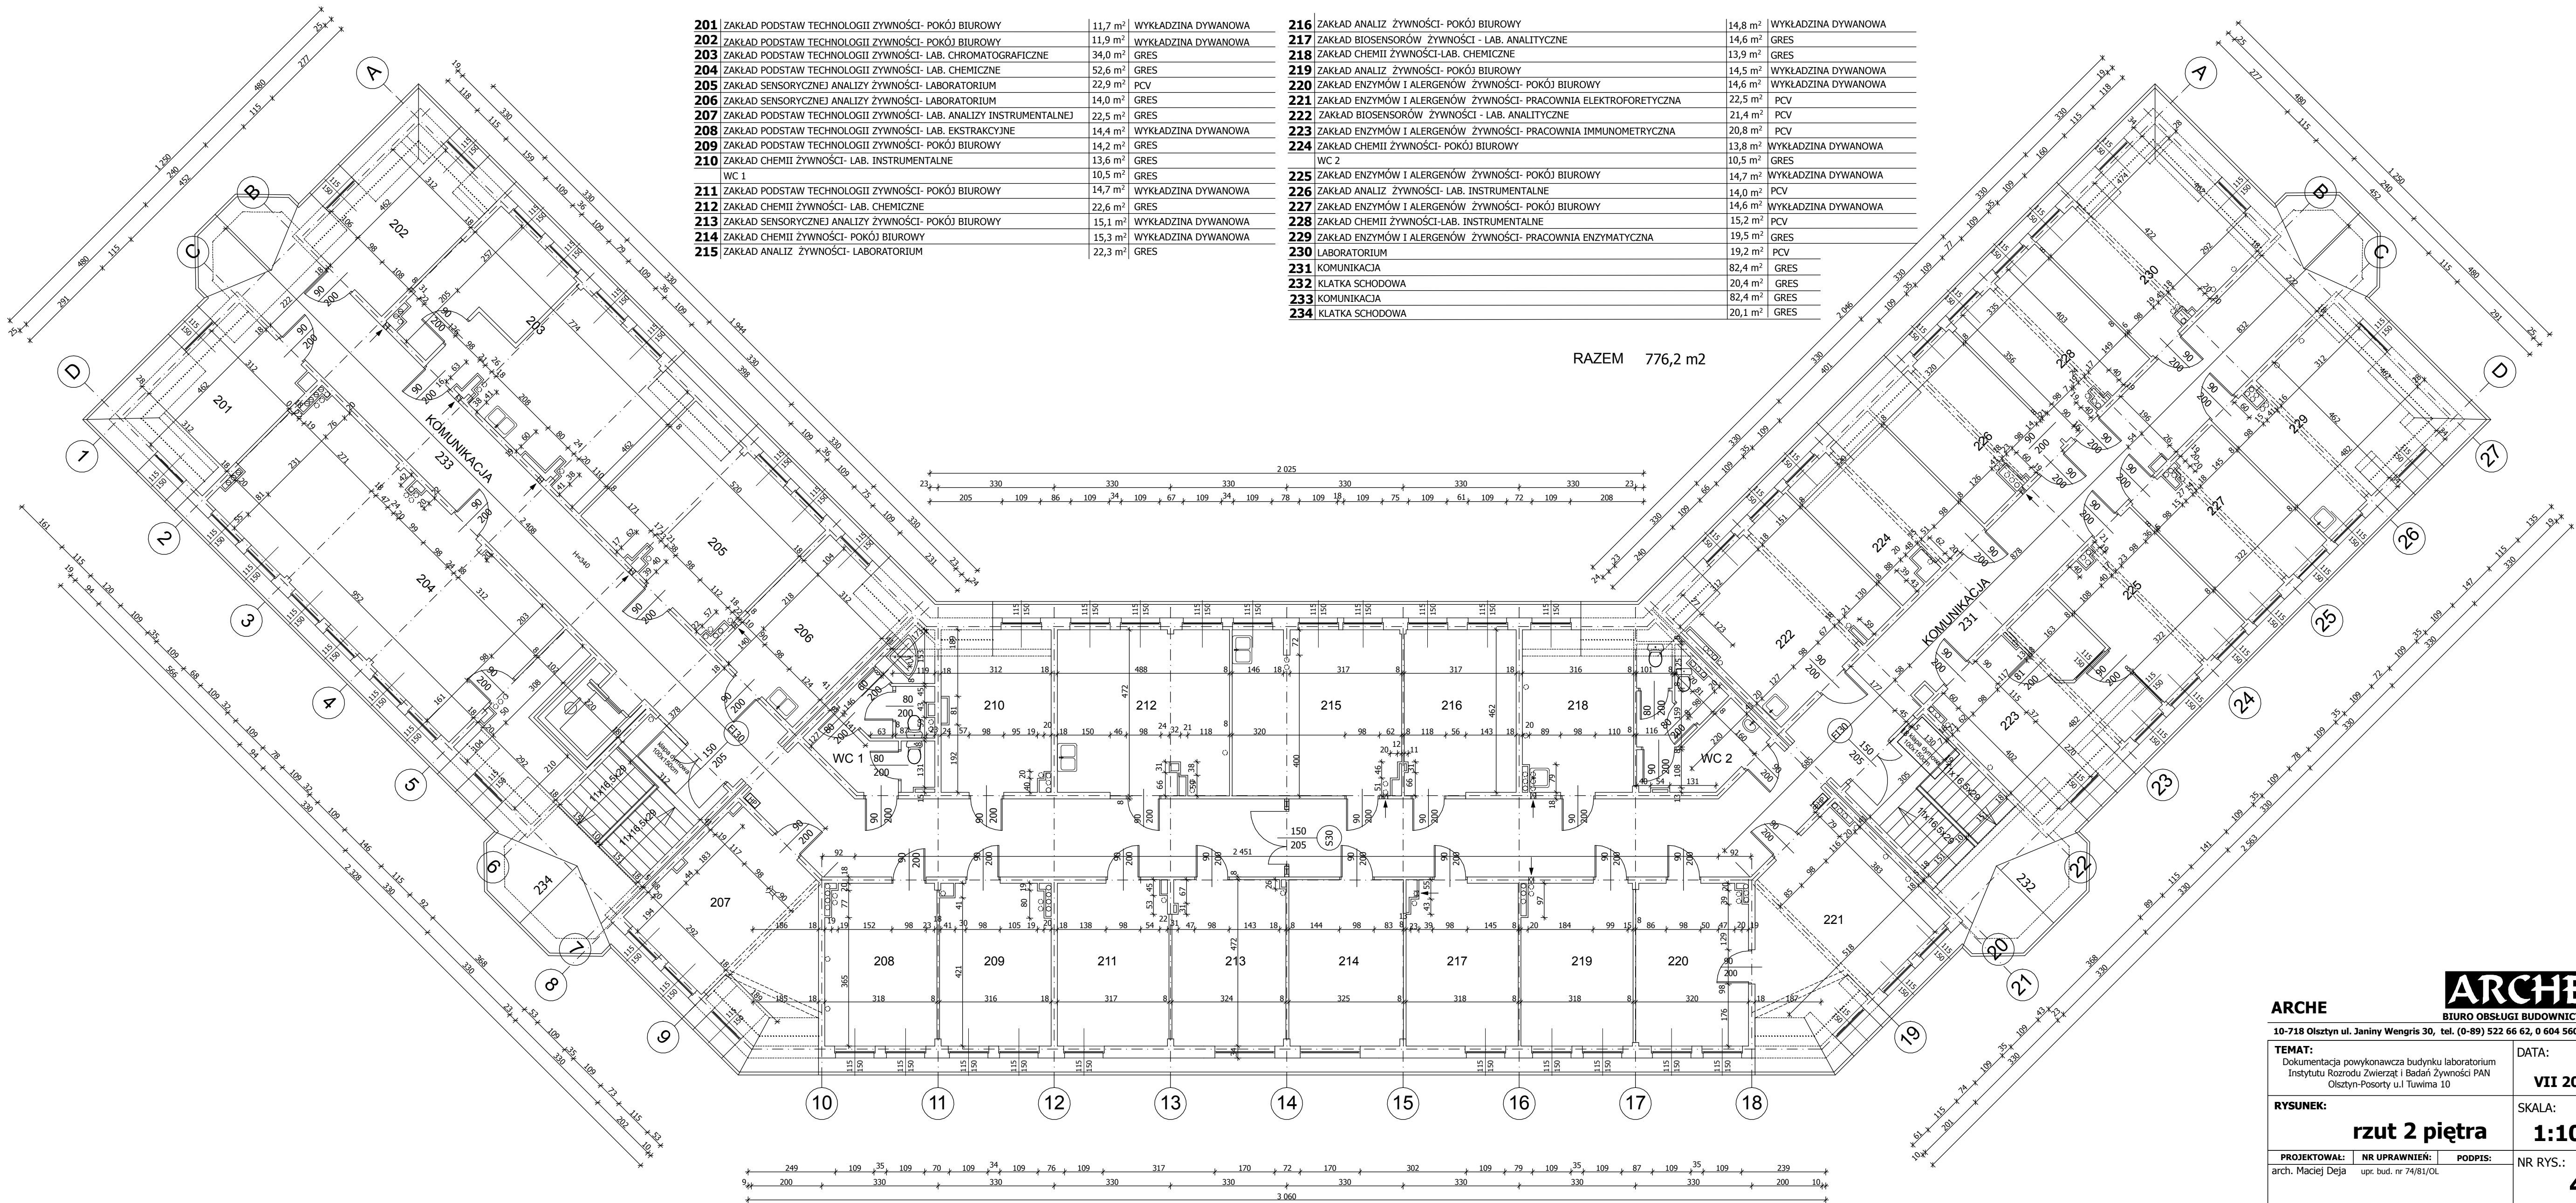

201	ZAKŁAD PODSTAW TECHNOLOGII ŻYWNOSCI- POKÓJ BIUROWY	11,7 m²	WYKŁADZINA DYWANOWA
202	ZAKŁAD PODSTAW TECHNOLOGII ŻYWNOSCI- POKÓJ BIUROWY	11,9 m²	WYKŁADZINA DYWANOWA
203	ZAKŁAD PODSTAW TECHNOLOGII ŻYWNOSCI- LAB. CHROMATOGRFICZNE	34,0 m²	GRES
204	ZAKŁAD PODSTAW TECHNOLOGII ŻYWNOSCI- LAB. CHEMICZNE	52,6 m²	GRES
205	ZAKŁAD SENSORYCZNEJ ANALIZY ŻYWNOSCI- LABORATORIUM	22,9 m²	PCV
206	ZAKŁAD SENSORYCZNEJ ANALIZY ŻYWNOSCI- LABORATORIUM	14,0 m²	GRES
207	ZAKŁAD PODSTAW TECHNOLOGII ŻYWNOSCI- LAB. ANALIZY INSTRUMENTALNEJ	22,5 m³	GRES
208	ZAKŁAD PODSTAW TECHNOLOGII ŻYWNOSCI- LAB. EKSTRAKCYJNE	14,4 m²	WYKŁADZINA DYWANOWA
209	ZAKŁAD PODSTAW TECHNOLOGII ŻYWNOSCI- POKÓJ BIUROWY	14,2 m²	GRES
210	ZAKŁAD CHEMII ŻYWNOSCI- LAB. INSTRUMENTALNE	13,6 m²	GRES
	WC 1	10,5 m²	GRES
211	ZAKŁAD PODSTAW TECHNOLOGII ŻYWNOSCI- POKÓJ BIUROWY	14,7 m²	WYKŁADZINA DYWANOWA
212	ZAKŁAD CHEMII ŻYWNOSCI- LAB. CHEMICZNE	22,6 m²	GRES
213	ZAKŁAD SENSORYCZNEJ ANALIZY ŻYWNOSCI- POKÓJ BIUROWY	15,1 m²	WYKŁADZINA DYWANOWA
214	ZAKŁAD CHEMII ŻYWNOSCI- POKÓJ BIUROWY	15,3 m²	WYKŁADZINA DYWANOWA
215	ZAKŁAD ANALIZ ŻYWNOSCI- LABORATORIUM	22,3 m²	GRES

216	ZAKŁAD ANALIZ ŻYWNOSCI- POKÓJ BIUROWY	14,8 m²	WYKŁADZINA DYWANOWA
217	ZAKŁAD BIOSENSORÓW ŻYWNOSCI- LAB. ANALITYCZNE	14,6 m²	GRES
218	ZAKŁAD CHEMII ŻYWNOSCI-LAB. CHEMICZNE	13,9 m²	GRES
219	ZAKŁAD ANALIZ ŻYWNOSCI- POKÓJ BIUROWY	14,5 m²	WYKŁADZINA DYWANOWA
220	ZAKŁAD ENZYMÓW I ALERGENÓW ŻYWNOSCI- POKÓJ BIUROWY	14,6 m²	WYKŁADZINA DYWANOWA
221	ZAKŁAD ENZYMÓW I ALERGENÓW ŻYWNOSCI- PRACOWNIA ELEKTROFORETYCZNA	22,5 m²	PCV
222	ZAKŁAD BIOSENSORÓW ŻYWNOSCI- LAB. ANALITYCZNE	21,4 m²	PCV
223	ZAKŁAD ENZYMÓW I ALERGENÓW ŻYWNOSCI- PRACOWNIA IMMUNOMETRYCZNA	20,8 m²	PCV
224	ZAKŁAD CHEMII ŻYWNOSCI- POKÓJ BIUROWY	13,8 m²	WYKŁADZINA DYWANOWA
	WC 2	10,5 m²	GRES
225	ZAKŁAD ENZYMÓW I ALERGENÓW ŻYWNOSCI- POKÓJ BIUROWY	14,7 m²	WYKŁADZINA DYWANOWA
226	ZAKŁAD ANALIZ ŻYWNOSCI- LAB. INSTRUMENTALNE	14,0 m²	PCV
227	ZAKŁAD ENZYMÓW I ALERGENÓW ŻYWNOSCI- POKÓJ BIUROWY	14,6 m²	WYKŁADZINA DYWANOWA
228	ZAKŁAD CHEMII ŻYWNOSCI-LAB. INSTRUMENTALNE	15,2 m²	PCV
229	ZAKŁAD ENZYMÓW I ALERGENÓW ŻYWNOSCI- PRACOWNIA ENZYMATYCZNA	19,5 m²	GRES
230	LABORATORIUM	19,2 m²	PCV
231	KOMUNIKACJA	82,4 m²	GRES
232	KŁATKA SCHODOWA	20,4 m²	GRES
233	KOMUNIKACJA	82,4 m²	GRES
234	KŁATKA SCHODOWA	20,1 m²	GRES

RAZEM 776,2 m²

ARCHE

BIURO OBSŁUGI BUDOWNICTWA

10-718 Olsztyn ul. Janiny Wengris 30, tel. (0-89) 522 66 62, 0 604 560 516

TEMAT:
Dokumentacja powykonawcza budynku laboratorium
Instytutu Rozrodu Zwierząt i Badań Żywności PAN
Olsztyn-Posorty u.l Tuwima 10

DATA:
VII 2010

RYSUNEK:
rzut 2 piętra

SKALA:
1:100

PROJEKTOWAŁ:
arch. Maciej Deja

NR UPRAWNIENI:
upr. bud. nr 74/81/OL

PODPIS:

NR RYS.:
4