


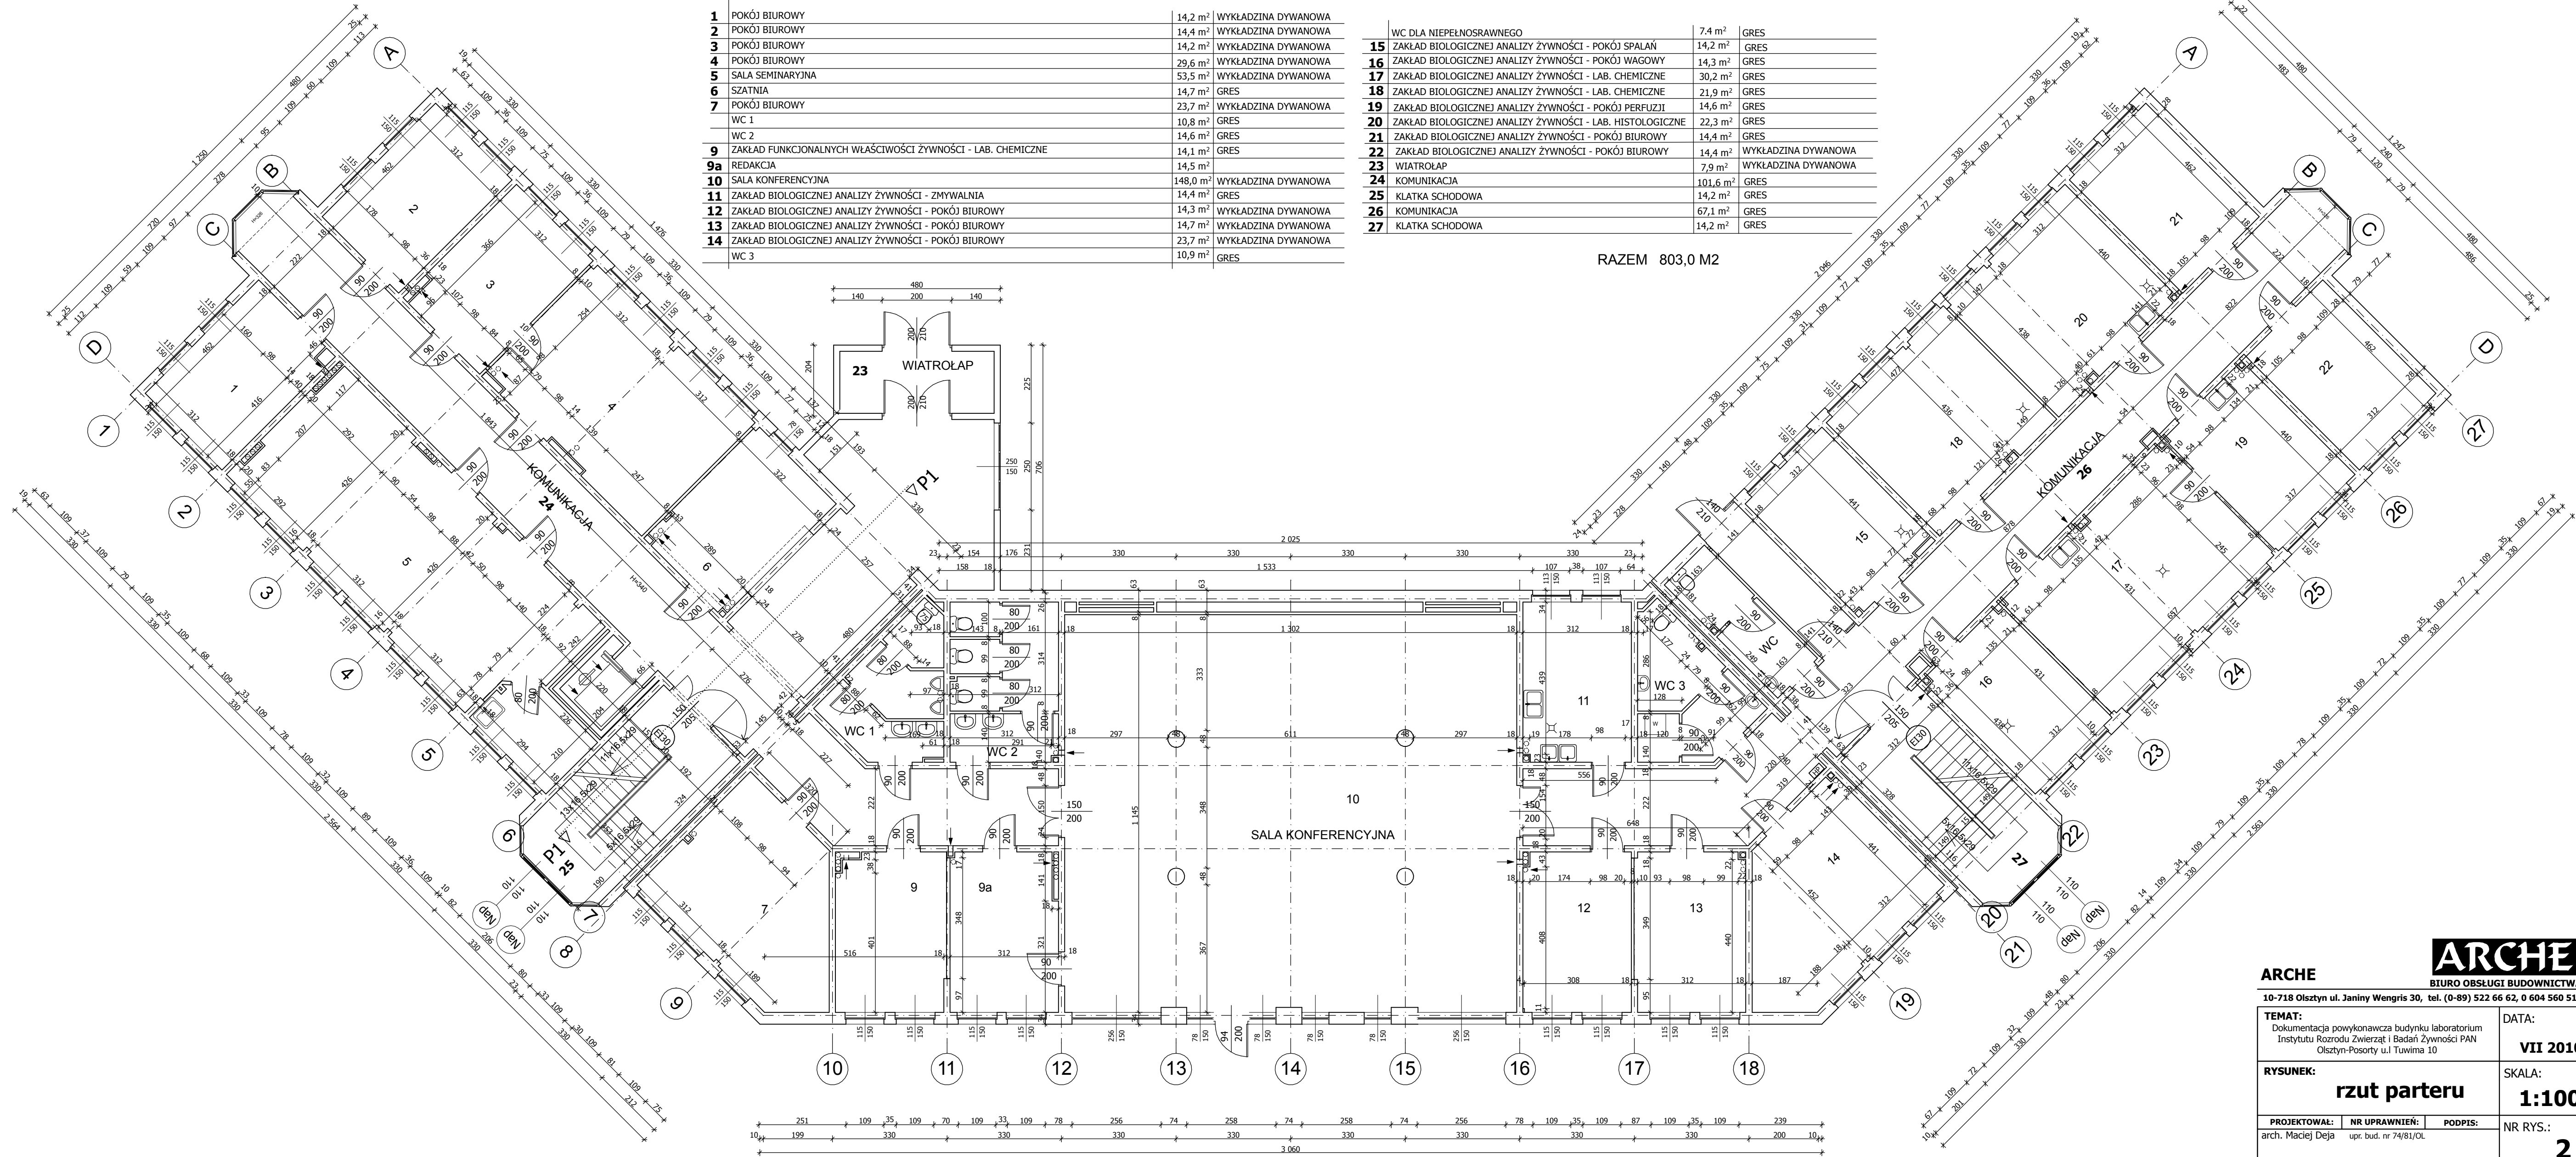

1	POKÓJ BIUROWY	14,2 m ²	WYKŁADZINA DYWANOWA
2	POKÓJ BIUROWY	14,4 m ²	WYKŁADZINA DYWANOWA
3	POKÓJ BIUROWY	14,2 m ²	WYKŁADZINA DYWANOWA
4	POKÓJ BIUROWY	29,6 m ²	WYKŁADZINA DYWANOWA
5	SALA SEMINARYJNA	53,5 m ²	WYKŁADZINA DYWANOWA
6	SZATNIA	14,7 m ²	GRES
7	POKÓJ BIUROWY	23,7 m ²	WYKŁADZINA DYWANOWA
WC 1		10,8 m ²	GRES
WC 2		14,6 m ²	GRES
9	ZAKŁAD FUNKCJONALNYCH WŁAŚCIWOŚCI ŻYWNOŚCI - LAB. CHEMICZNE	14,1 m ²	GRES
9a	REDAKCJA	14,5 m ²	
10	SALA KONFERENCYJNA	148,0 m ²	WYKŁADZINA DYWANOWA
11	ZAKŁAD BIOLOGICZNEJ ANALIZY ŻYWNOŚCI - ZMYWALNIA	14,4 m ²	GRES
12	ZAKŁAD BIOLOGICZNEJ ANALIZY ŻYWNOŚCI - POKÓJ BIUROWY	14,3 m ²	WYKŁADZINA DYWANOWA
13	ZAKŁAD BIOLOGICZNEJ ANALIZY ŻYWNOŚCI - POKÓJ BIUROWY	14,7 m ²	WYKŁADZINA DYWANOWA
14	ZAKŁAD BIOLOGICZNEJ ANALIZY ŻYWNOŚCI - POKÓJ BIUROWY	23,7 m ²	WYKŁADZINA DYWANOWA
WC 3		10,9 m ²	GRES

WC DLA NIEPEŁNOSPRAWNEGO		7,4 m ²	GRES
15	ZAKŁAD BIOLOGICZNEJ ANALIZY ŻYWNOŚCI - POKÓJ SPAŁAŃ	14,2 m ²	GRES
16	ZAKŁAD BIOLOGICZNEJ ANALIZY ŻYWNOŚCI - POKÓJ WAGOWY	14,3 m ²	GRES
17	ZAKŁAD BIOLOGICZNEJ ANALIZY ŻYWNOŚCI - LAB. CHEMICZNE	30,2 m ²	GRES
18	ZAKŁAD BIOLOGICZNEJ ANALIZY ŻYWNOŚCI - LAB. CHEMICZNE	21,9 m ²	GRES
19	ZAKŁAD BIOLOGICZNEJ ANALIZY ŻYWNOŚCI - POKÓJ PERFUZJI	14,6 m ²	GRES
20	ZAKŁAD BIOLOGICZNEJ ANALIZY ŻYWNOŚCI - LAB. HISTOLOGICZNE	22,3 m ²	GRES
21	ZAKŁAD BIOLOGICZNEJ ANALIZY ŻYWNOŚCI - POKÓJ BIUROWY	14,4 m ²	GRES
22	ZAKŁAD BIOLOGICZNEJ ANALIZY ŻYWNOŚCI - POKÓJ BIUROWY	14,4 m ²	WYKŁADZINA DYWANOWA
23	WIATROLAP	7,9 m ²	WYKŁADZINA DYWANOWA
24	KOMUNIKACJA	101,6 m ²	GRES
25	KŁATKA SCHODOWA	14,2 m ²	GRES
26	KOMUNIKACJA	67,1 m ²	GRES
27	KŁATKA SCHODOWA	14,2 m ²	GRES

RAZEM 803,0 M2

ARCHE

BIURO OBSŁUGI BUDOWNICTWA

10-718 Olsztyn ul. Janiny Wengris 30, tel. (0-89) 522 66 62, 0 604 560 516

TEMAT: Dokumentacja powykonawcza budynku laboratorium Instytutu Rozrodu Zwierząt i Badań Żywności PAN Olsztyn-Posorty u.l. Tuwima 10	DATA: VII 2010
RYSUNEK: rzut parteru	SKALA: 1:100
PROJEKTOWAŁ: arch. Maciej Deja	NR RYS.: 2
NR UPRAWNIENI: upr. bud. nr 74/81/OL	PODPIS: