

E2 ▽

▽ E2


▽ E4

△ E3

BUDYNEK LABORATORYJNY NR 2

B21	laboratorium in vitro	gres	11,8 m ²
B21a	laboratorium in vitro	gres	11,0 m ²
B22	pracownia izotopowa	gres	33,0 m ²
B22a	pokój pomiarowy	gres	14,9 m ²
B22b	pracownia izotopowa	gres	17,1 m ²
B23	pokój pracowników	gres	11,0 m ²
B24	pokój pracowników	gres	11,0 m ²
B25	biuro projektów	gres	11,9 m ²
B26	pokój socjalny	gres	15,1 m ²
B27	WC damski	gres	7,2 m ²
B28	sekretariat, Oddziału i Centrum Doskonałości BIOANIRER	gres	15,2 m ²
B29	laboratorium analizy białek	gres	24,5 m ²
B30	laboratorium elektroforetyczne	gres	20,1 m ²
B31	laboratorium chromatograficzne	gres	19,8 m ²
K3	komunikacja	gres	13,5 m ²
K4	komunikacja	gres	16,0 m ²
K5	komunikacja	gres	18,9 m ²
K6	komunikacja	gres	11,8 m ²
P	przedsionek	gres	4,4 m ²

Pu = 288,2 m2

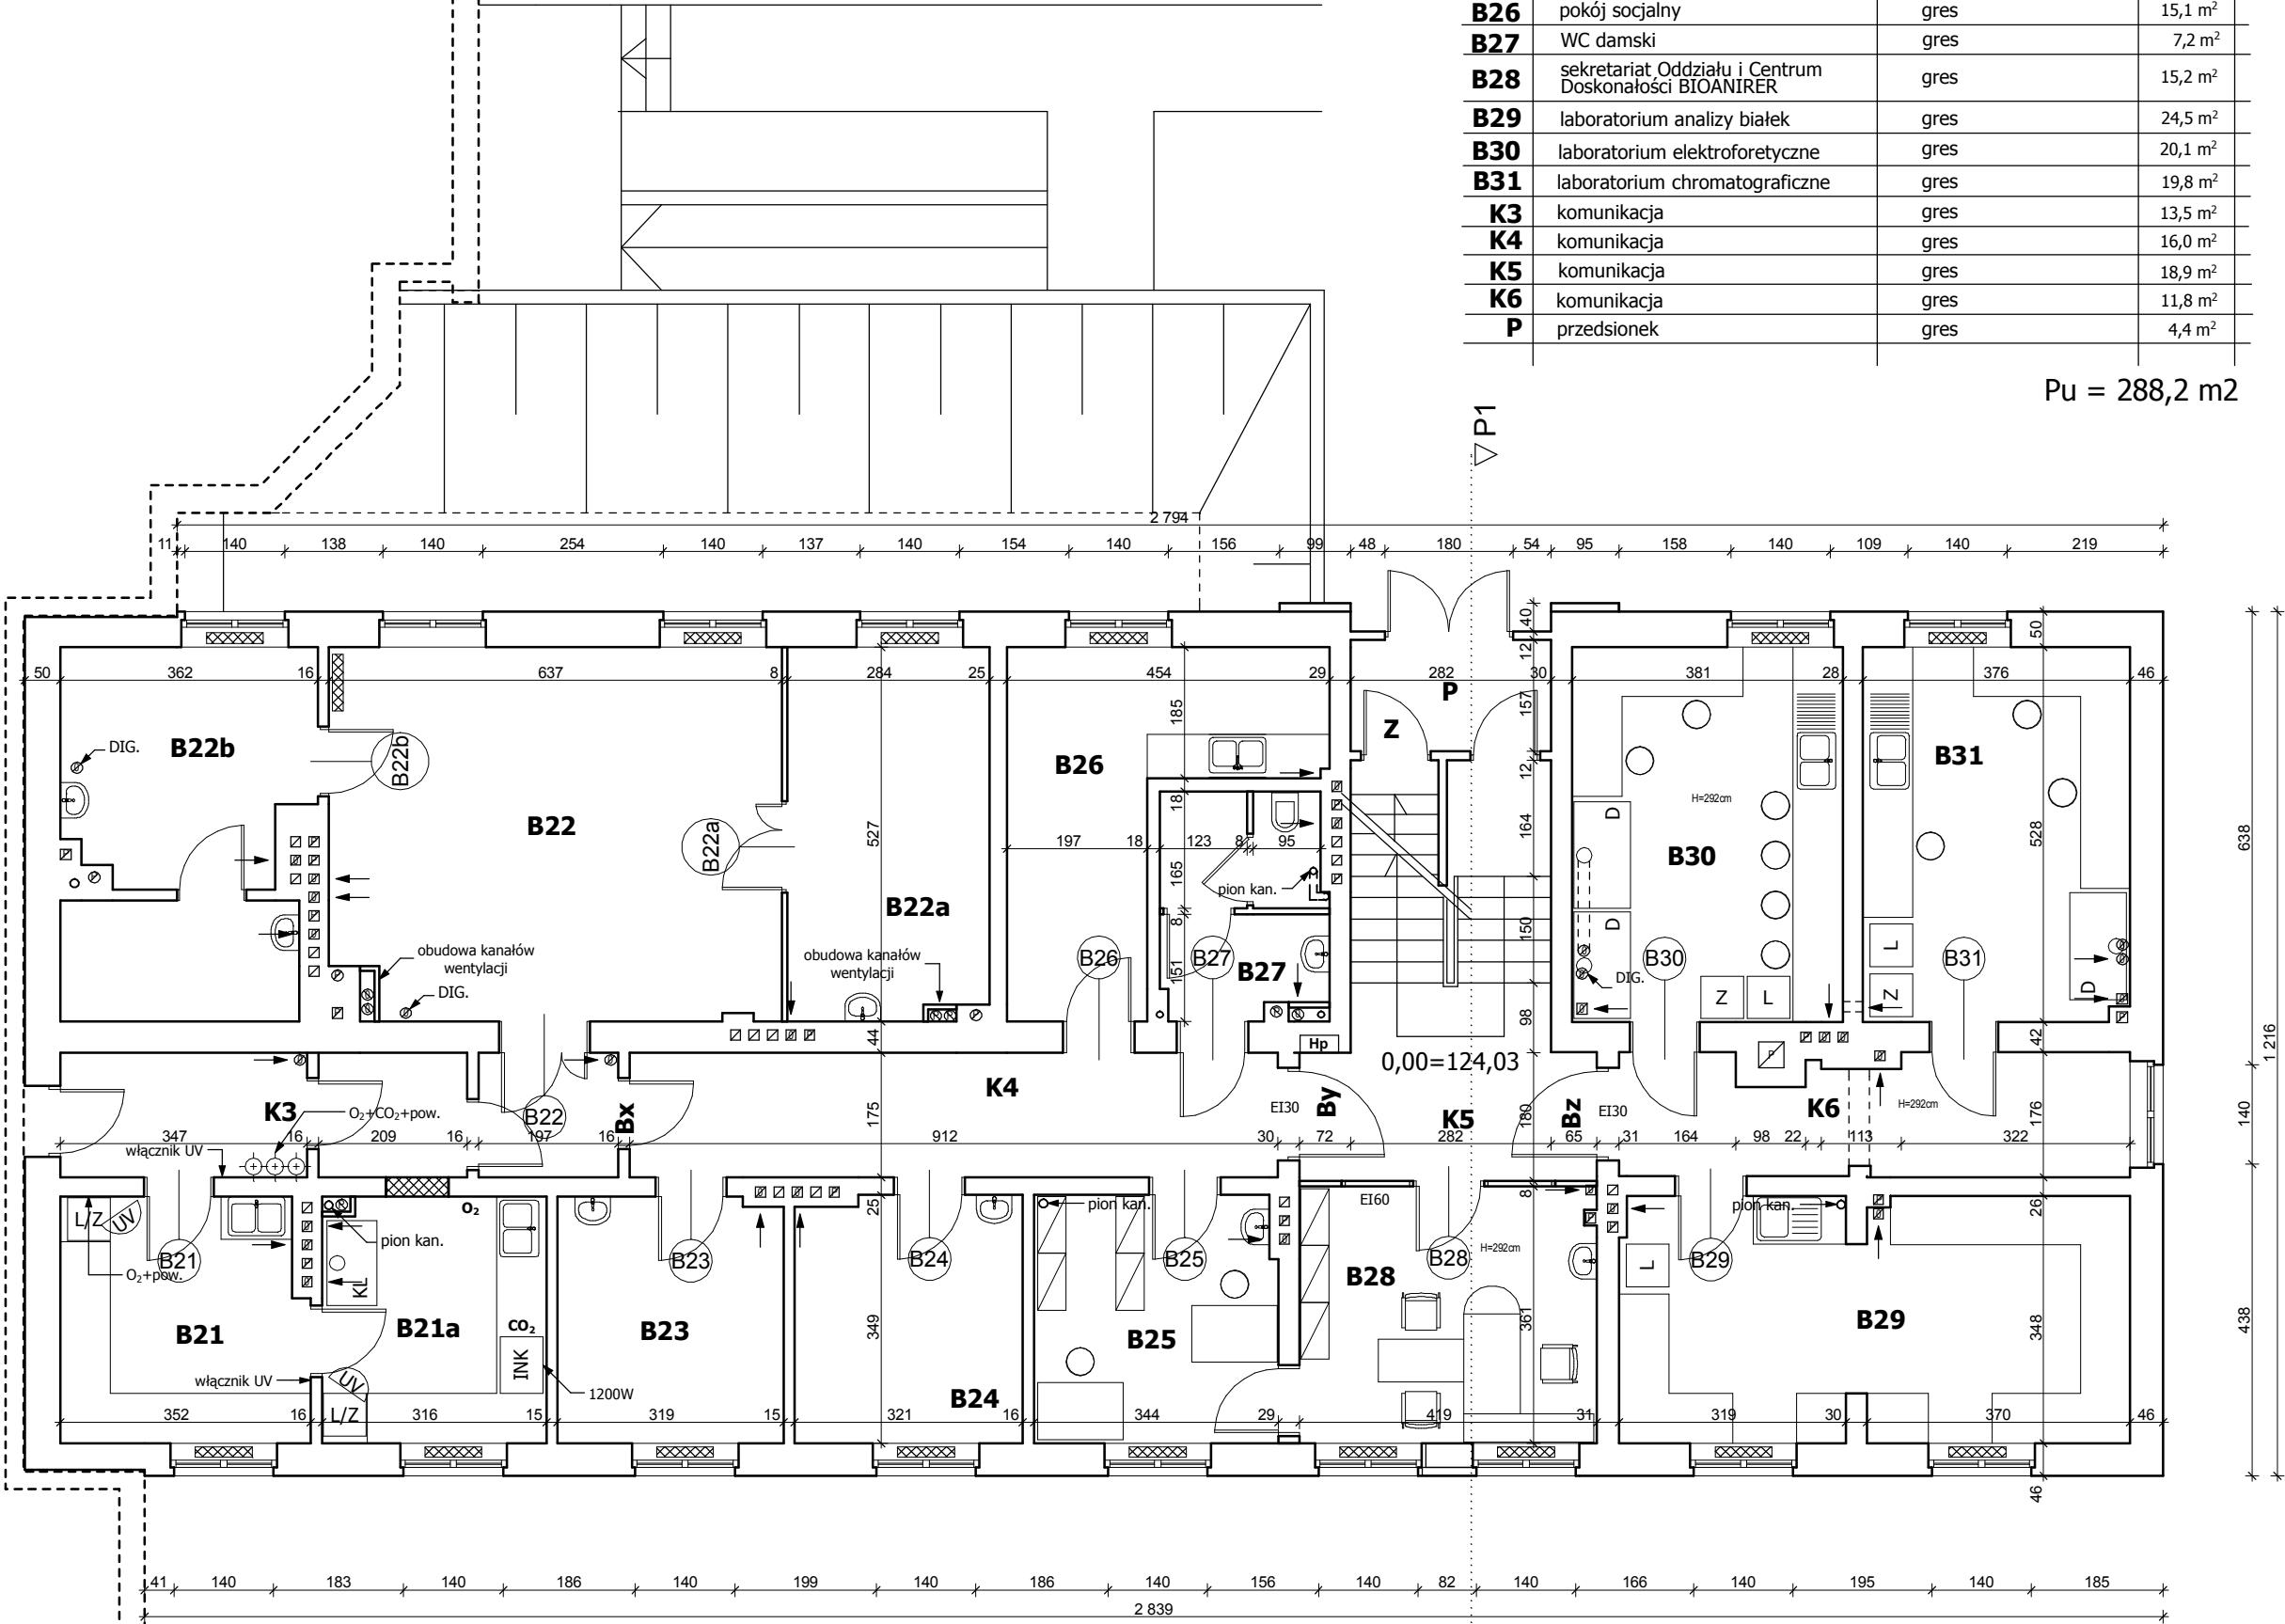

E1 △

△ E1
rzut parteru

- By** - ZAKŁAD IMMUNOLOGII I PATOLOGII ROZRODU
Bx - PRACOWNIA IMMUNODIAGNOSTYKI
Bz - LABORATORIUM PROTEOMIKI
Z - PRACOWNIA BIOLOGII MOLEKULARNEJ



ARCHE			BIURO OBSŁUGI BUDOWNICTWA
10-718 Olsztyn ul. Janiny Wengris 30, tel. (0-89) 522 66 62, 0 604 560 516			
TEMAT: Dokumentacja powykonawcza <u>BUDYNEK LABORATORYJNY NR 1</u> Instytut Rozrodu Zwierząt i Badań Żywności PAN Olsztyn, ul. Bydgoska 7			DATA: VII 2010
RYSUNEK: Rzut parter			SKALA: 1:100
PROJEKTOWAŁ:	NR UPRAWNIENIEN:	PODPIS:	
arch. Maciej Deja upr. bud. nr 74/81/OL			NR RYS.: 2
SPRAWDZIŁ:	NR UPRAWNIENIEN:	PODPIS:	

▽ E4

△ E3