



|      |                                     |      |                     |
|------|-------------------------------------|------|---------------------|
| A20  | lab. technik elektroforetycznych    | gres | 7,2 m <sup>2</sup>  |
| A20a | pomieszczenie przygotowawcze        | gres | 7,3 m <sup>2</sup>  |
| A20b | pomieszczenie przygotowawcze        | gres | 5,2 m <sup>2</sup>  |
| A20c | ciemnia                             | gres | 6,2 m <sup>2</sup>  |
| A21  | lab. hodowli bakterii i grzybów     | gres | 10,7 m <sup>2</sup> |
| A22  | laboratorium analizy DNA            | gres | 13,5 m <sup>2</sup> |
| A22b | laboratorium analizy DNA            | gres | 10,3 m <sup>2</sup> |
| A22c | laboratorium analizy DNA            | gres | 7,0 m <sup>2</sup>  |
| A22d | laboratorium analizy DNA            | gres | 8,9 m <sup>2</sup>  |
| A23  | laboratorium izolacji i analizy RNA | gres | 15,4 m <sup>2</sup> |
| A24  | pomieszczenie ultrazamrażarek       | gres | 21,4 m <sup>2</sup> |
| A24a | komora chłodnicza                   | gres | 12,0 m <sup>2</sup> |
| A25  | laboratorium analizy białek         | gres | 22,2 m <sup>2</sup> |
| A26  | myjnia/sterylizatornia              | gres | 14,0 m <sup>2</sup> |
| A27  | sterylizatornia                     | gres | 10,7 m <sup>2</sup> |
| A28  | myjnia/sterylizatornia              | gres | 25,6 m <sup>2</sup> |
| A29  | TP SA                               | gres | 7,1 m <sup>2</sup>  |
| A30  | kotłownia                           | gres | 29,8 m <sup>2</sup> |
| K3   | komunikacja                         | gres | 21,8 m <sup>2</sup> |
| K4   | komunikacja                         | gres | 21,6 m <sup>2</sup> |

Pu = 277,9 m2

ZINTEGROWANA PRACOWNIA BIOLOGII MOLEKULARNEJ  
wraz z zapleczem technicznym

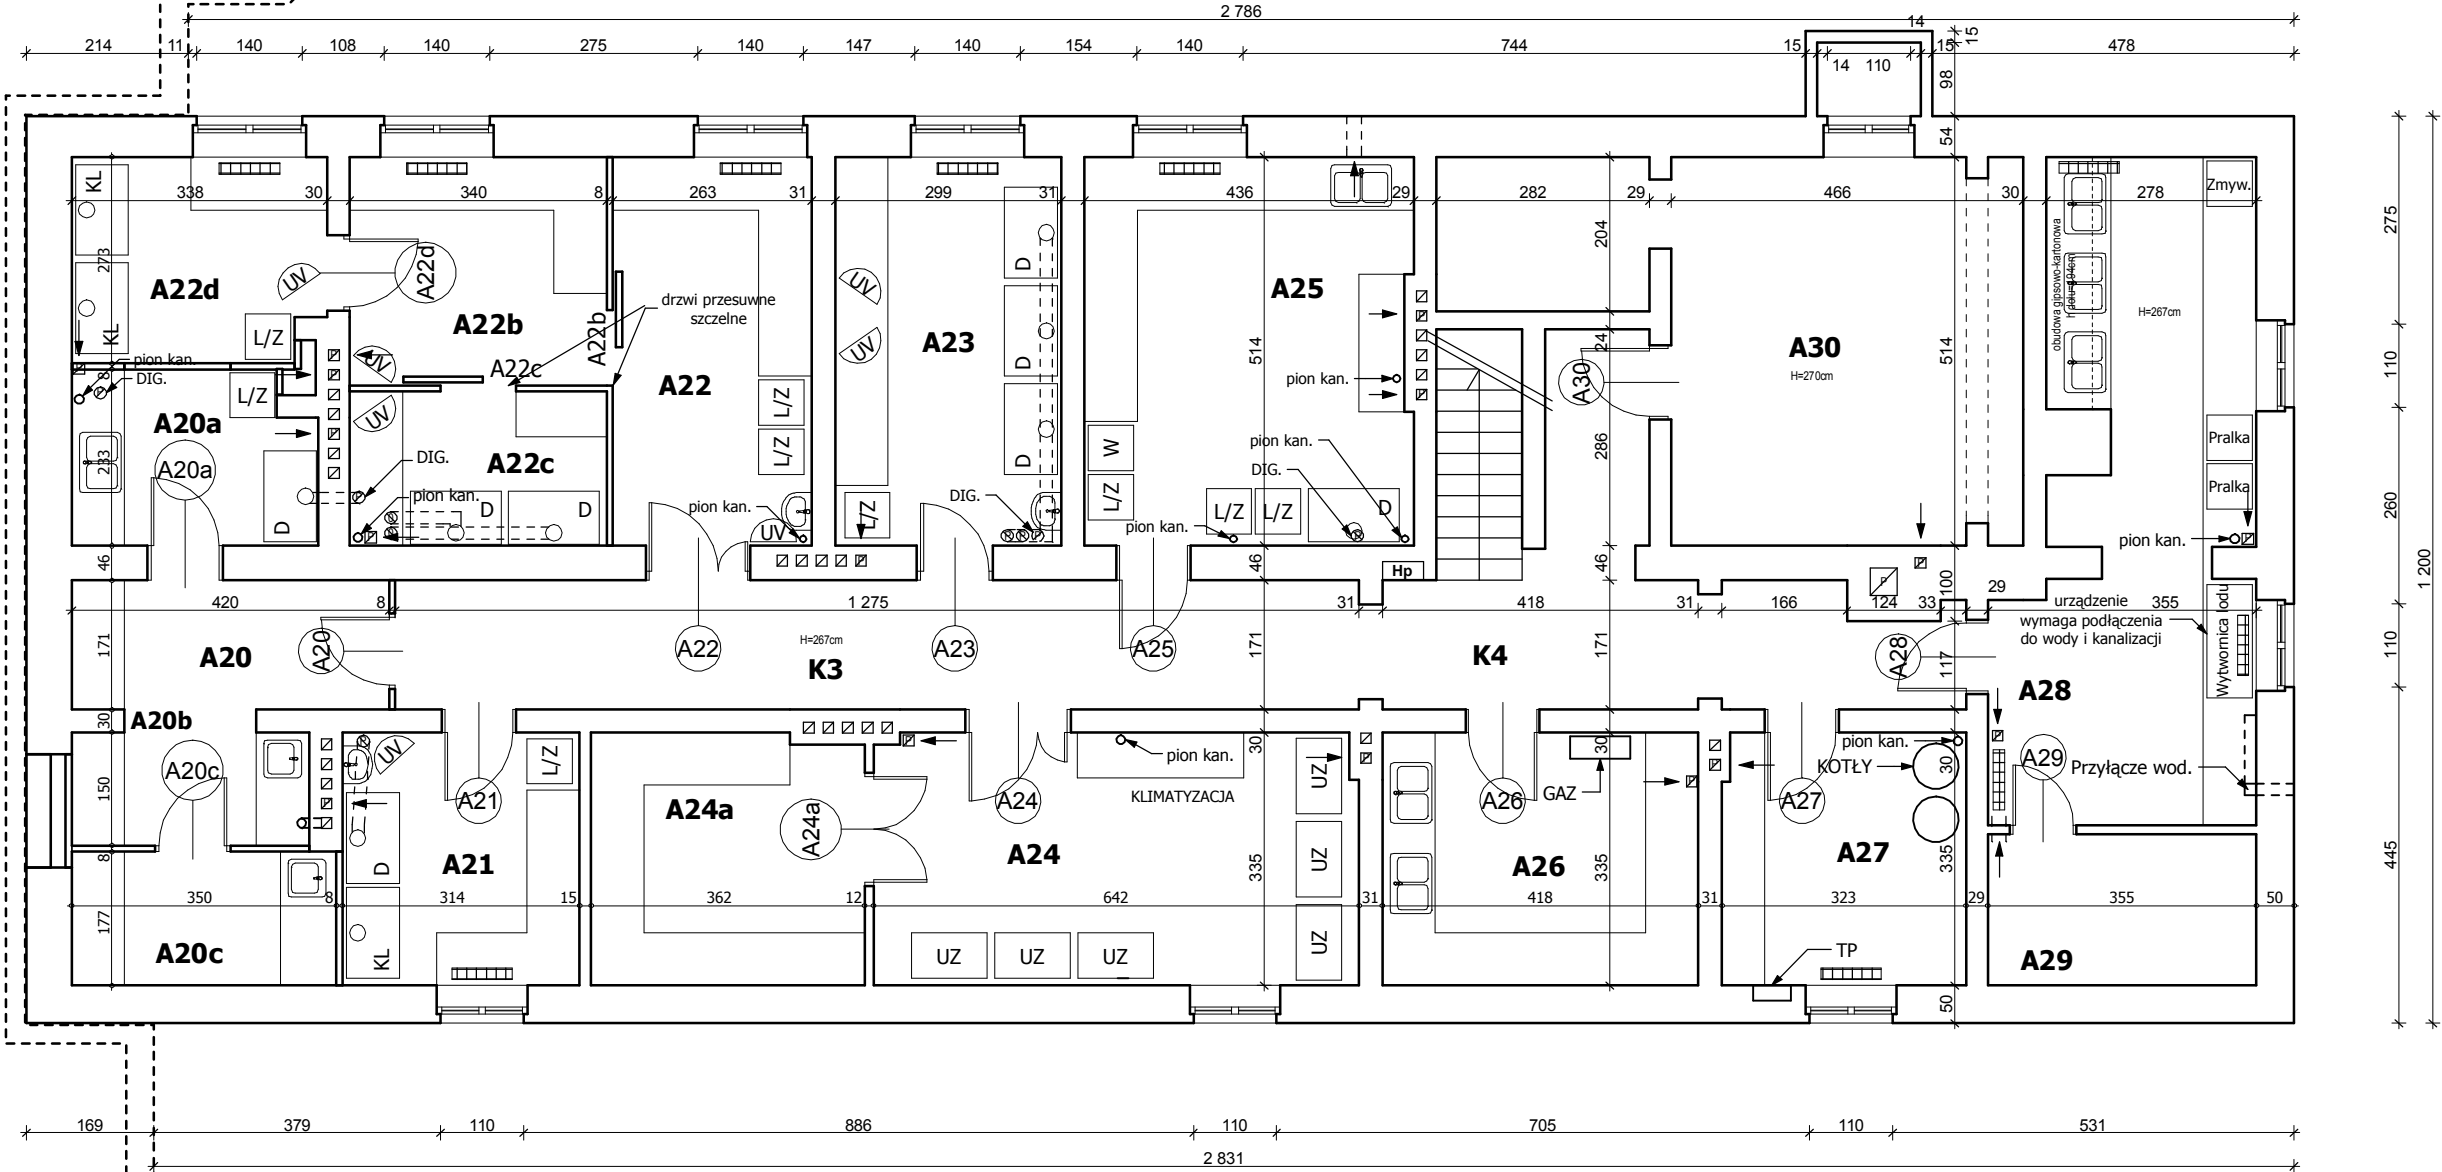

rzut piwnic skala 1:100

ARCHE



BIURO OBSŁUGI BUDOWNICTWA

10-718 Olsztyn ul. Janiny Wengris 30, tel. (0-89) 522 66 62, 0 604 560 516

|   |                                            |                |                                 |
|---|--------------------------------------------|----------------|---------------------------------|
| <b>TEMAT:</b> Dokumentacja powykonawcza<br><b>BUDYNEK LABORATORYJNY NR 1</b><br>Instytut Rozrodu Zwierząt i Badań Żywności PAN<br>Olsztyn, ul. Bydgoska 7 |                                            |                | <b>DATA:</b><br><b>VII 2010</b> |
| <b>RYSUNEK:</b> <b>Rzut piwnic</b>   |                                            |                | <b>SKALA:</b>                   |
| <b>PROJEKTOWAŁ:</b> arch. Maciej Deja   | <b>NR UPRAWNIEN:</b> upr. bud. nr 74/81/OL | <b>PODPIS:</b> | <b>1:100</b>                    |
| <b>SPRAWDZIŁ:</b>   | <b>NR UPRAWNIEN:</b>                       | <b>PODPIS:</b> | <b>NR RYS.: 1</b>               |