


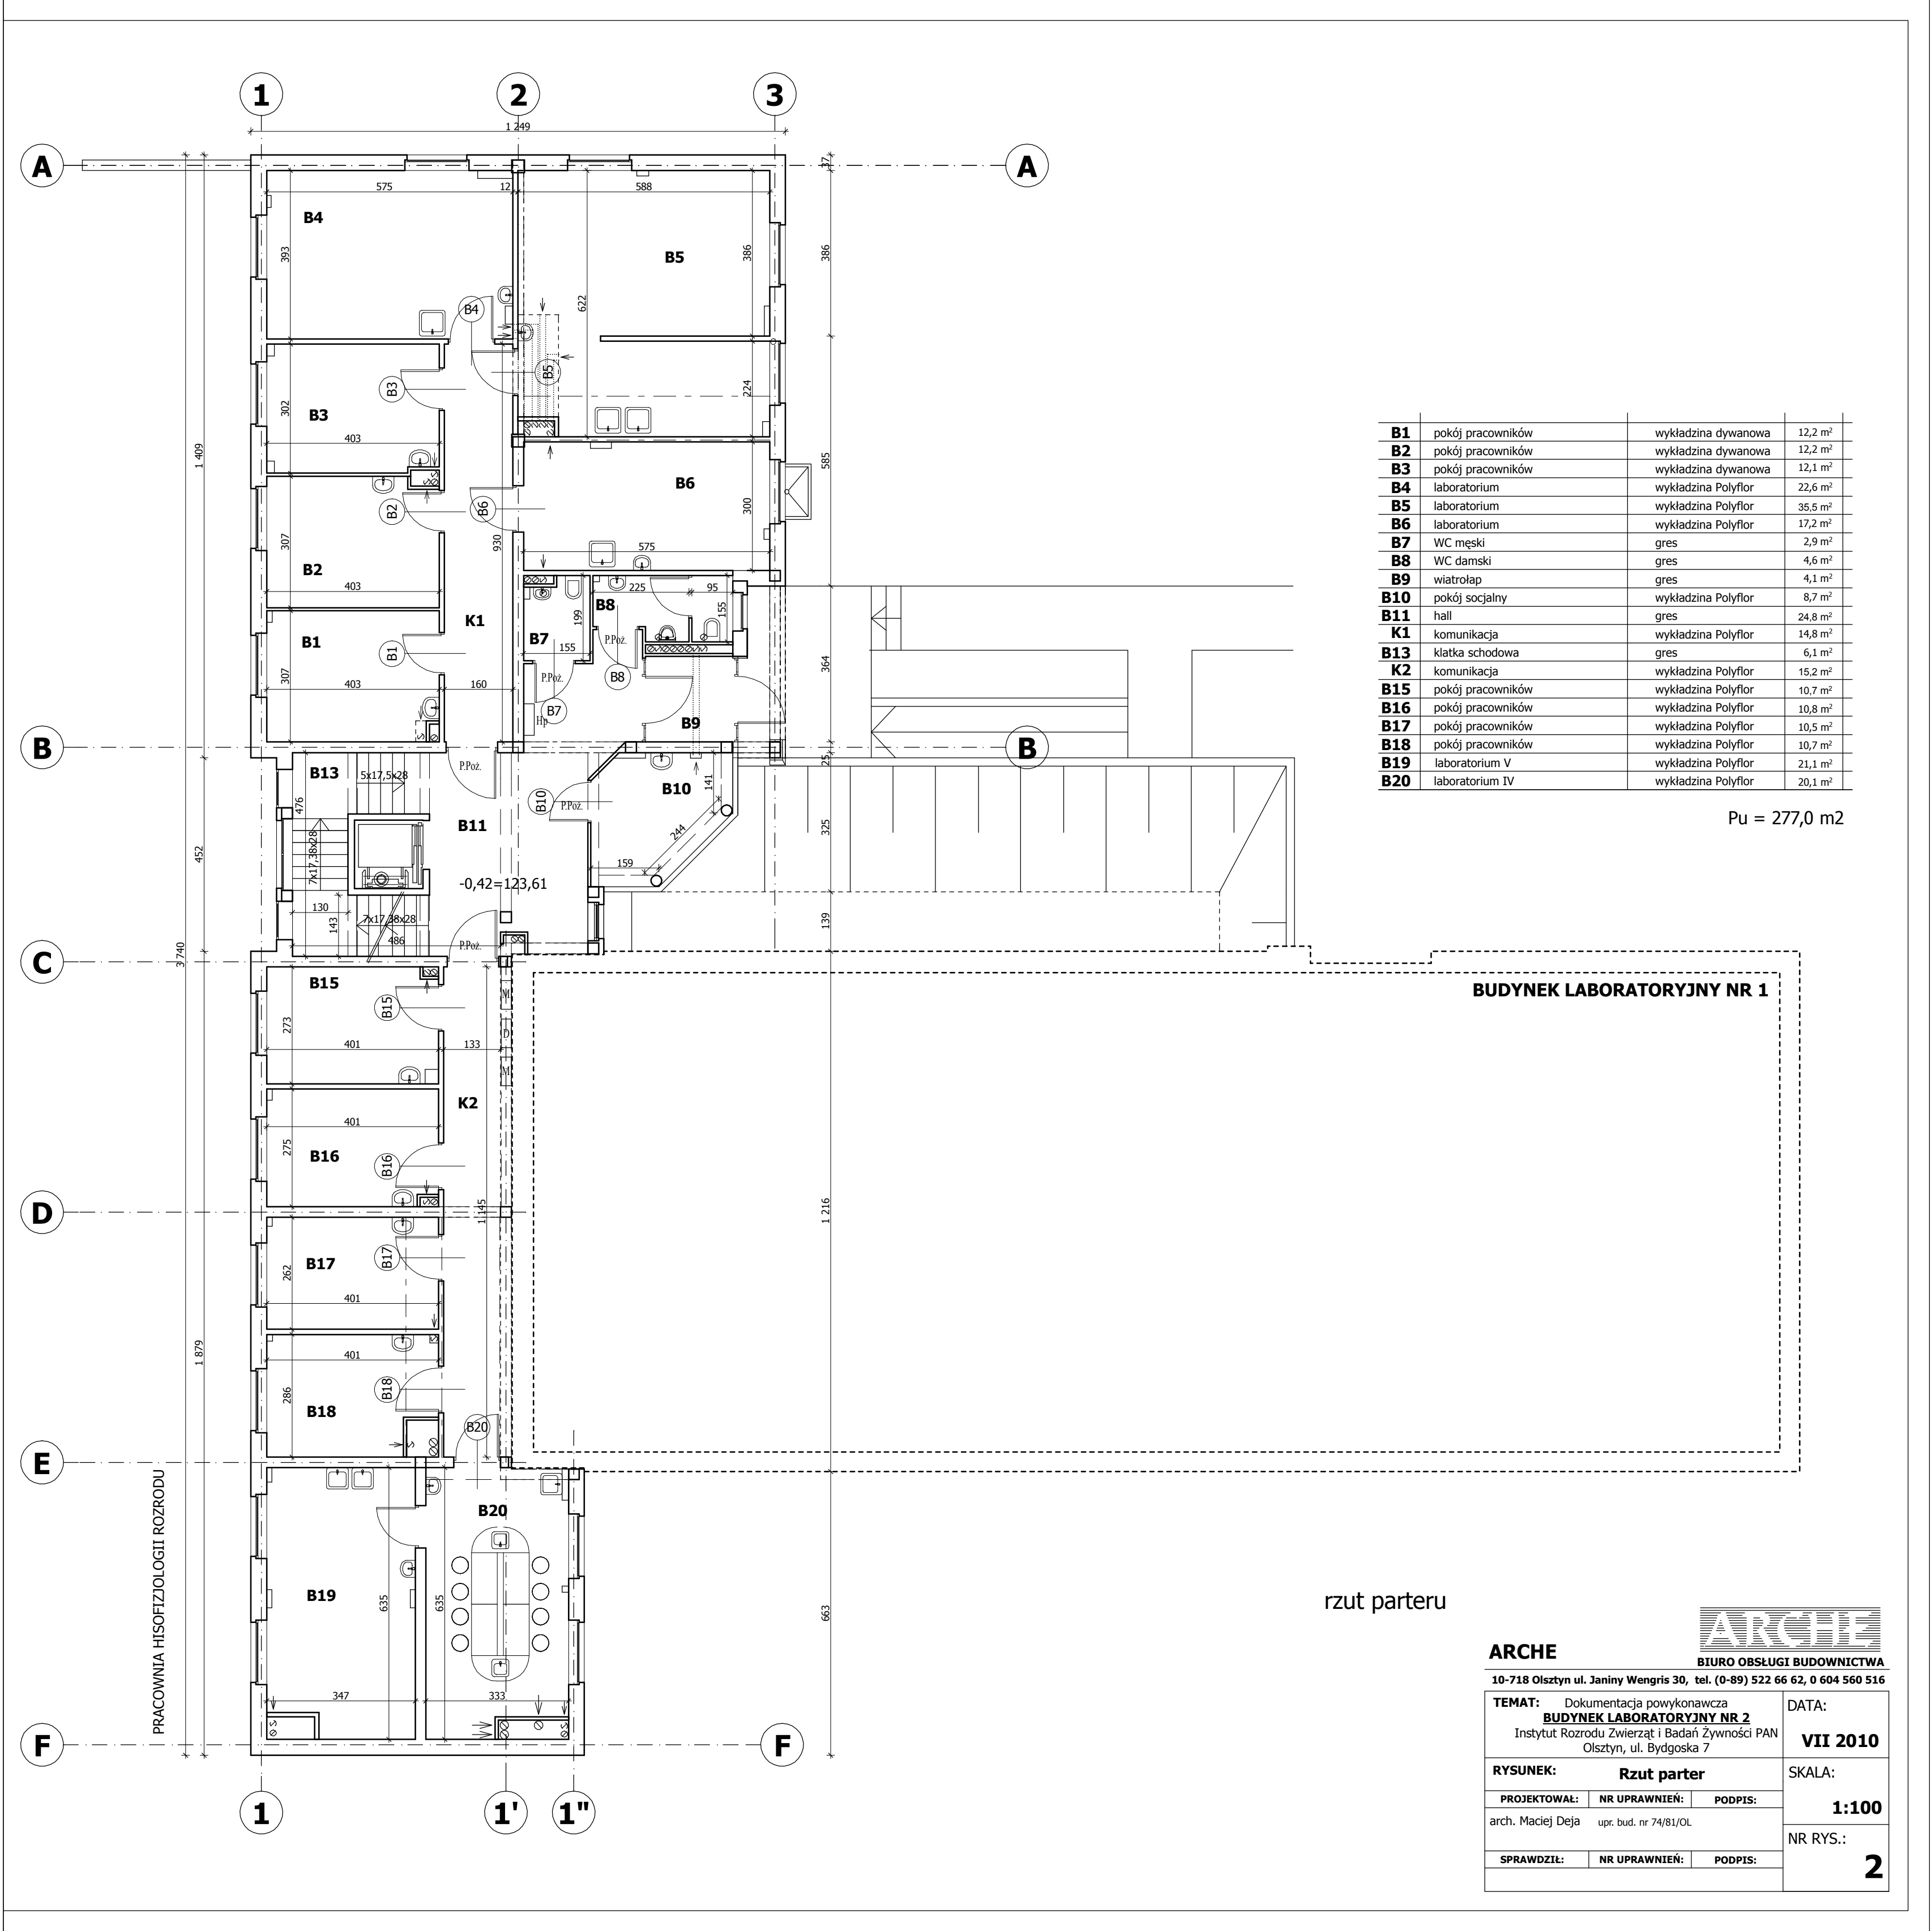

B1	pokój pracowników	wykładzina dywanowa	12,2 m ²
B2	pokój pracowników	wykładzina dywanowa	12,2 m ²
B3	pokój pracowników	wykładzina dywanowa	12,1 m ²
B4	laboratorium	wykładzina Polyflor	22,6 m ²
B5	laboratorium	wykładzina Polyflor	35,5 m ²
B6	laboratorium	wykładzina Polyflor	17,2 m ²
B7	WC męski	gres	2,9 m ²
B8	WC damski	gres	4,6 m ²
B9	wiatrołap	gres	4,1 m ²
B10	pokój socjalny	wykładzina Polyflor	8,7 m ²
B11	hall	gres	24,8 m ²
K1	komunikacja	wykładzina Polyflor	14,8 m ²
B13	klatka schodowa	gres	6,1 m ²
K2	komunikacja	wykładzina Polyflor	15,2 m ²
B15	pokój pracowników	wykładzina Polyflor	10,7 m ²
B16	pokój pracowników	wykładzina Polyflor	10,8 m ²
B17	pokój pracowników	wykładzina Polyflor	10,5 m ²
B18	pokój pracowników	wykładzina Polyflor	10,7 m ²
B19	laboratorium V	wykładzina Polyflor	21,1 m ²
B20	laboratorium IV	wykładzina Polyflor	20,1 m ²

Pu = 277,0 m2

BUDYNEK LABORATORYJNY NR 1

rzut parteru

ARCHE

BIURO OBSŁUGI BUDOWNICTWA

10-718 Olsztyn ul. Janiny Wengris 30, tel. (0-89) 522 66 62, 0 604 560 516

TEMAT: Dokumentacja powykonawcza BUDYNEK LABORATORYJNY NR 2 Instytut Rozrodu Zwierząt i Badań Żywności PAN Olsztyn, ul. Bydgoska 7			DATA: VII 2010
RYSUNEK: Rzut parter			SKALA: 1:100
PROJEKTOWAŁ: arch. Maciej Deja	NR UPRAWNIENI: upr. bud. nr 74/81/OL	PODPIS:	NR RYS.: 2
SPRAWDZIŁ:	NR UPRAWNIENI:	PODPIS:	