


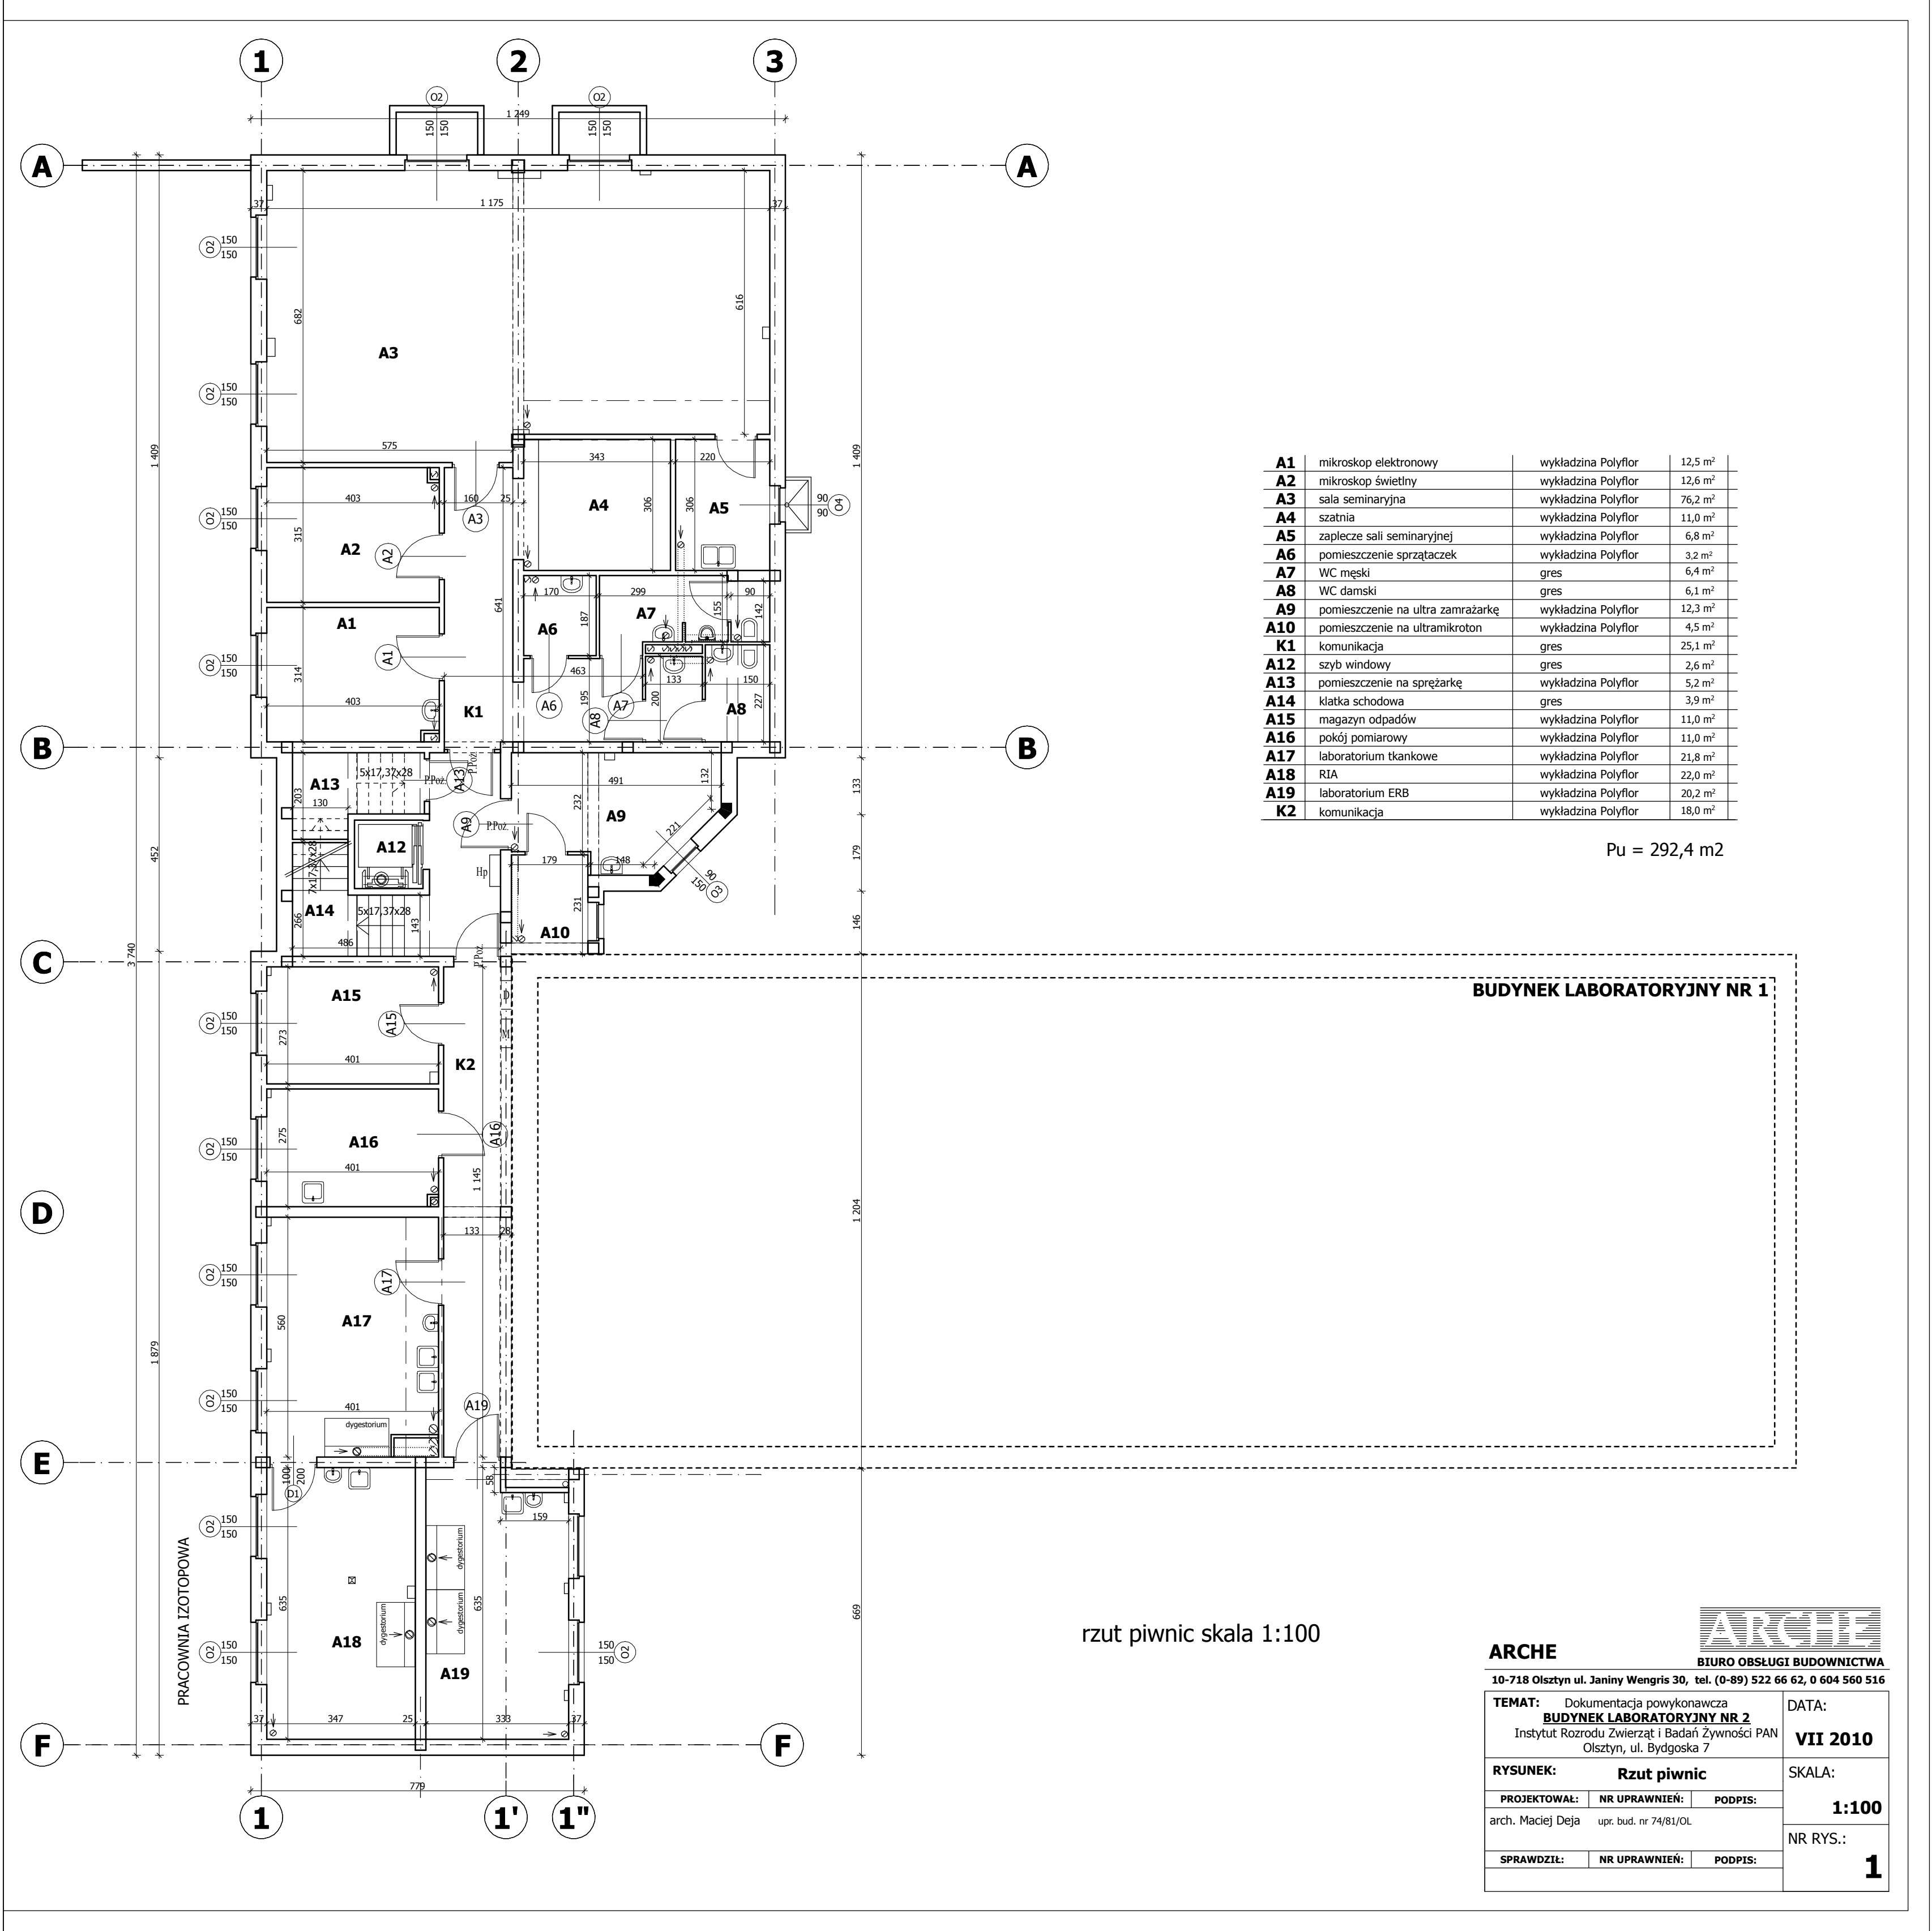

A1	mikroskop elektronowy	wykładzina Polyflor	12,5 m²
A2	mikroskop świetlny	wykładzina Polyflor	12,6 m²
A3	sala seminaryjna	wykładzina Polyflor	76,2 m²
A4	szatnia	wykładzina Polyflor	11,0 m²
A5	zaplecze sali seminaryjnej	wykładzina Polyflor	6,8 m²
A7	WC męski	gres	6,4 m²
A8	WC damski	gres	6,1 m²
A9	pomieszczenie na ultra zamrażarkę	wykładzina Polyflor	12,3 m²
A10	pomieszczenie na ultramikroton	wykładzina Polyflor	4,5 m²
K1	komunikacja	gres	25,1 m²
A12	szyb windowy	gres	2,6 m²
A13	pomieszczenie na sprężarkę	wykładzina Polyflor	5,2 m²
A14	klatka schodowa	gres	3,9 m²
A15	magazyn odpadów	wykładzina Polyflor	11,0 m²
A16	pokój pomiarowy	wykładzina Polyflor	11,0 m²
A17	laboratorium tkankowe	wykładzina Polyflor	21,8 m²
A18	RIA	wykładzina Polyflor	22,0 m²
A19	laboratorium ERB	wykładzina Polyflor	20,2 m²
K2	komunikacja	wykładzina Polyflor	18,0 m²

Pu = 292,4 m2

BUDYNEK LABORATORYJNY NR 1

rzut piwnic skala 1:100

ARCHE



BIURO OBSŁUGI BUDOWNICTWA

10-718 Olsztyn ul. Janiny Wengris 30, tel. (0-89) 522 66 62, 0 604 560 516

TEMAT: Dokumentacja powykonawcza BUDYNEK LABORATORYJNY NR 2 Instytut Rozrodu Zwierząt i Badań Żywności PAN Olsztyn, ul. Bydgoska 7			DATA: VII 2010
RYSUNEK: Rzut piwnic			SKALA:
PROJEKTOWAŁ: arch. Maciej Deja	NR UPRAWNIENI: upr. bud. nr 74/81/OL	PODPIS:	1:100
SPRAWDZIŁ:	NR UPRAWNIENI:	PODPIS:	NR RYS.: 1