


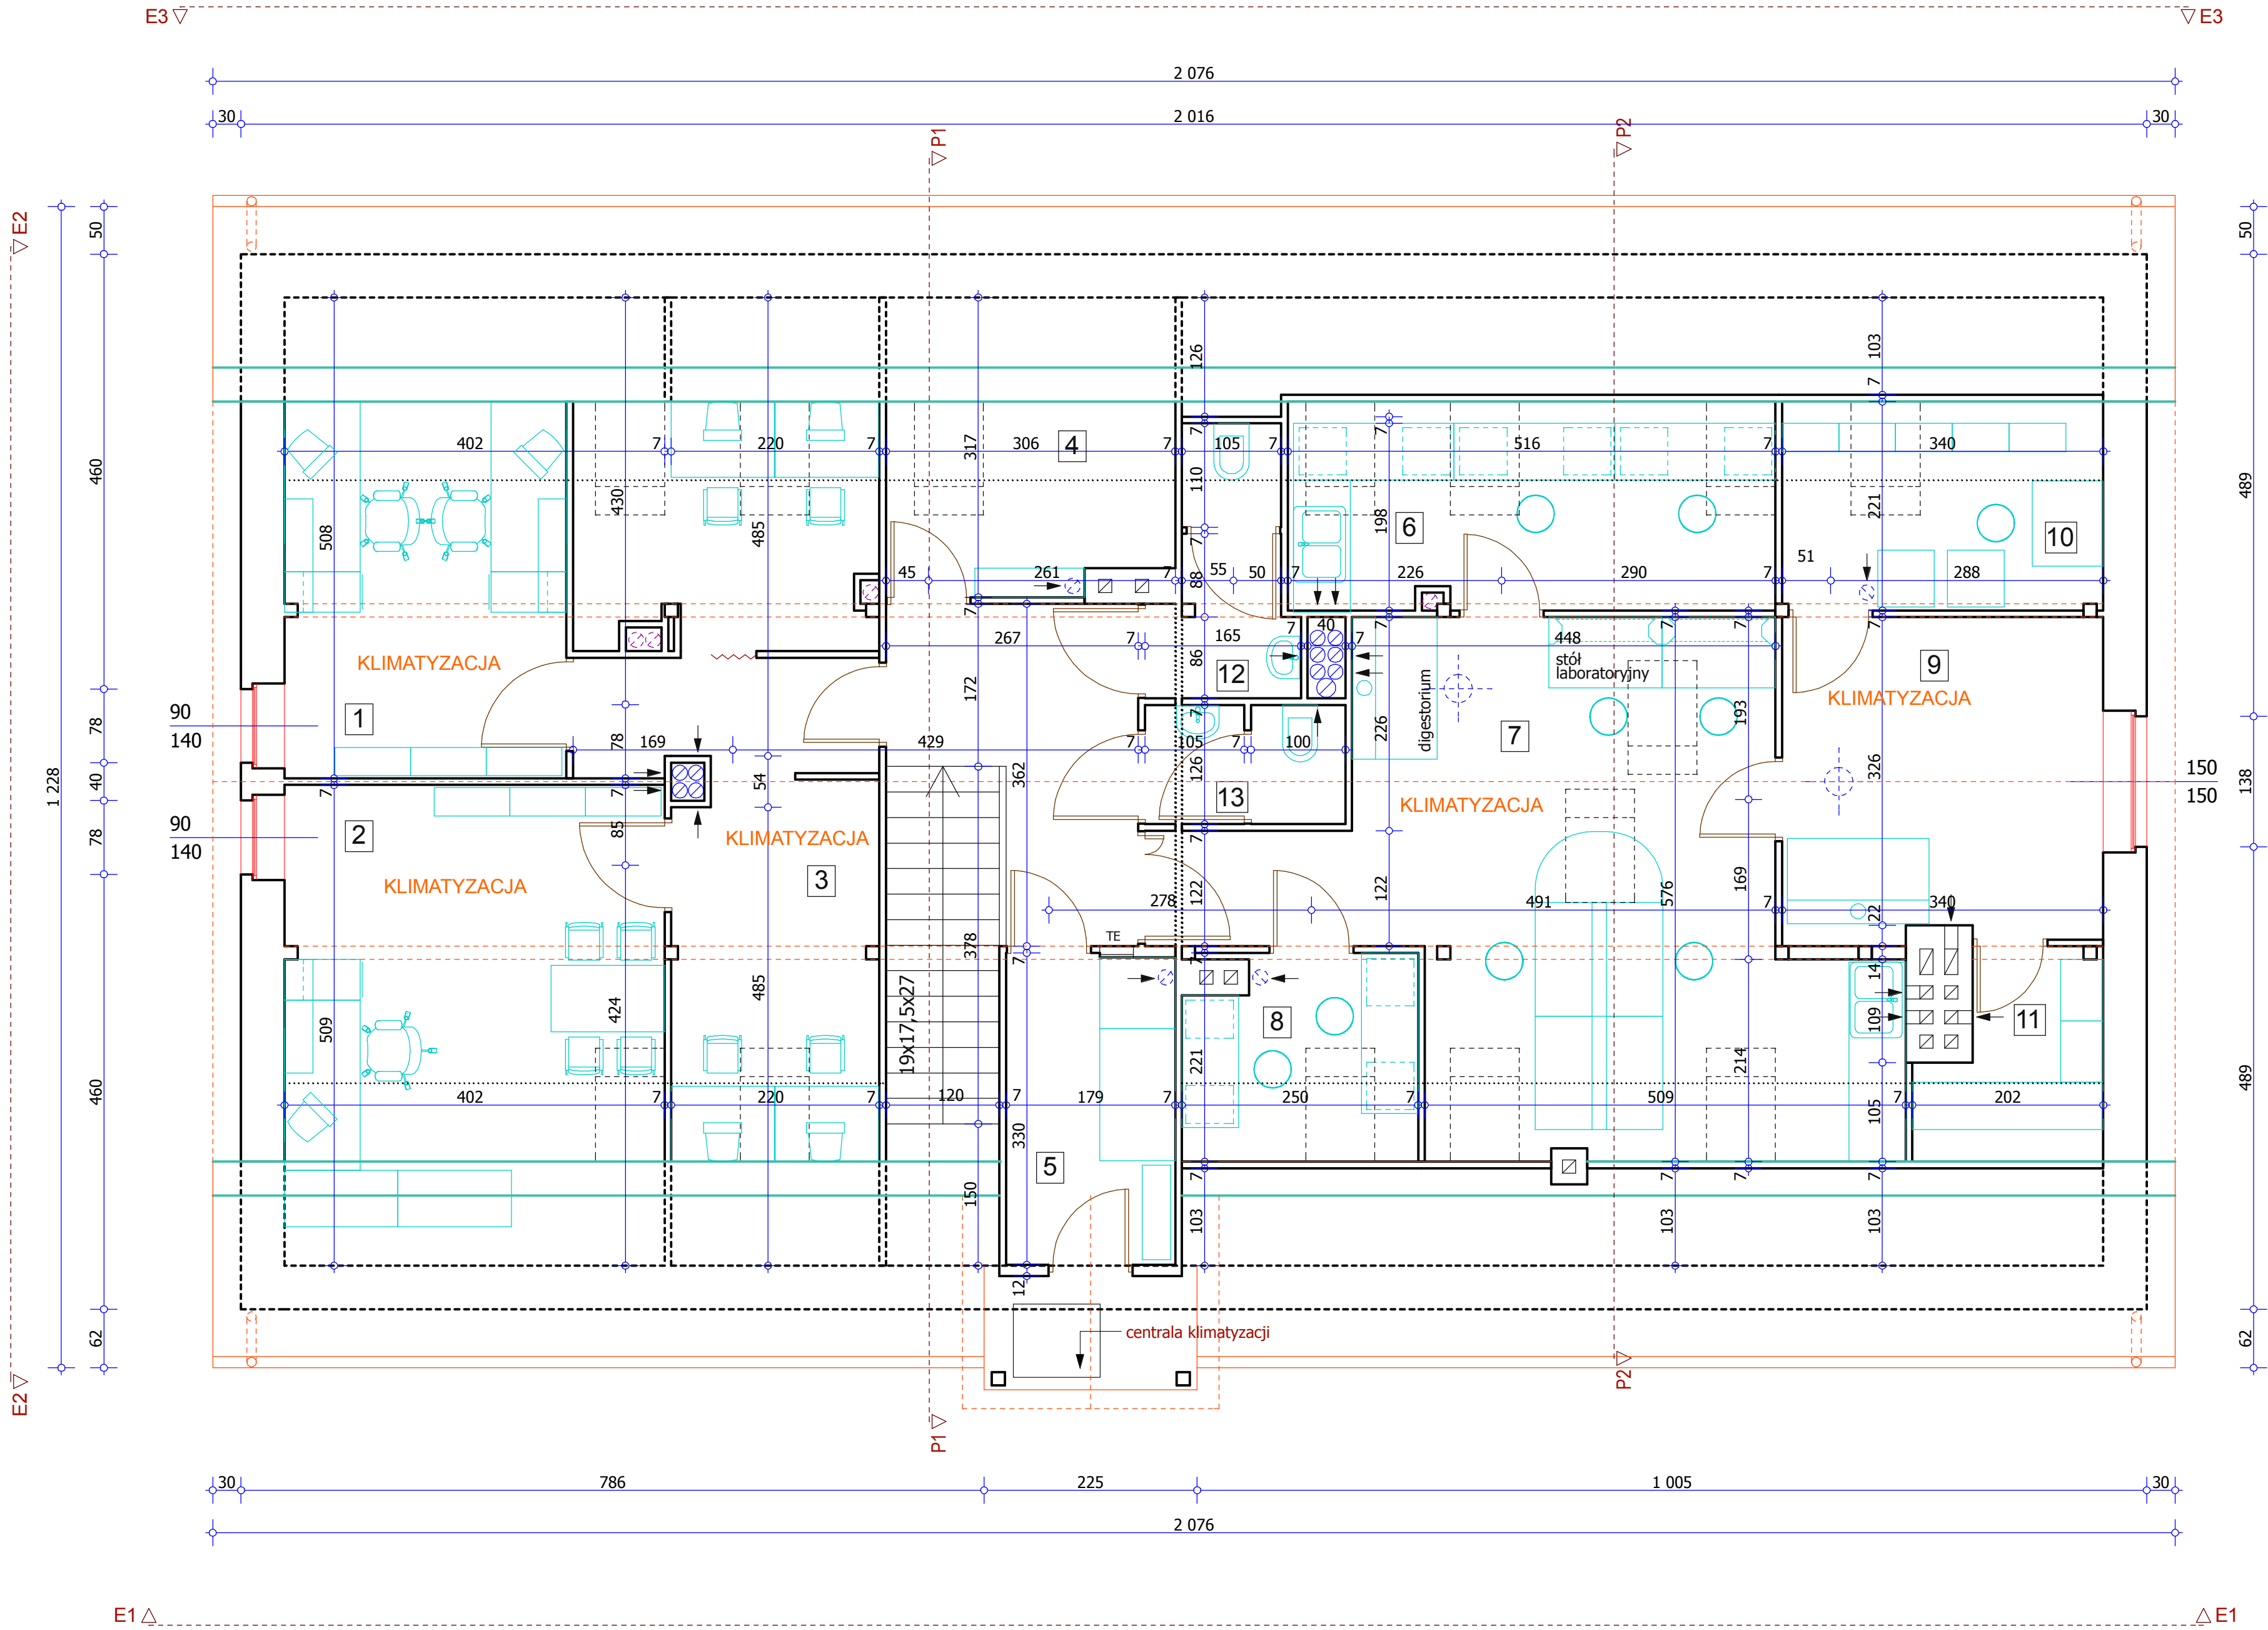

1	Pokój biurowy	wykładzina dywanowa	12,7 m ²
2	Pokój biurowy	wykładzina dywanowa	12,7 m ²
3	Hall	pcv	21,0 m ²
4	Pokój socjalny	pcv	3,5 m ²
5	Pom. gospodarcze	pcv	5,9 m ²
6	Lab. biologii molekularnej	pcv	7,1 m ²
7	Lab. biochemiczne	pcv	25,4 m ²
8	Pom. pomiarowe	pcv	3,1 m ²
9	Lab. in vitro	pcv	11,6 m ²
10	Boks przeszklony	pcv	4,7 m ²
11	Magazyn podręczny	pcv	2,0 m ²
12	wc M.	gres	3,7 m ²
13	wc K.	gres	2,7 m ²
Razem			116,1 m ²

ARCHE

BIURO OBSŁUGI BUDOWNICTWA

10-718 Olsztyn ul. Janiny Wengris 30, tel. (0-89) 522 66 62, 0 604 560 516

TEMAT:

Dokumentacja powykonawcza
BUDYNEK LABORATORYJNY NR 3
Instytutu Rozrodu Zwierząt i Badań Żywności PAN
Olsztyn ul. Bydgoska 7

DATA:

VII 2010

RYSUNEK:

rzut poddasza

SKALA:

1:50

PROJEKTOWAŁ:

arch. Maciej Deja

NR UPRAWNIENI:

upr. bud. nr 74/81/OL

PODPIS:

SPRAWDZIŁ:

NR UPRAWNIENI:

PODPIS:

NR RYS.:
2